



添付資料7 余熱利用施設蒸気・還水ルート図




本図に示す既存配管ルートを参考に、更新する配管のルートを検討すること。
(必ずしも既存と同じルートにする必要は無い。)

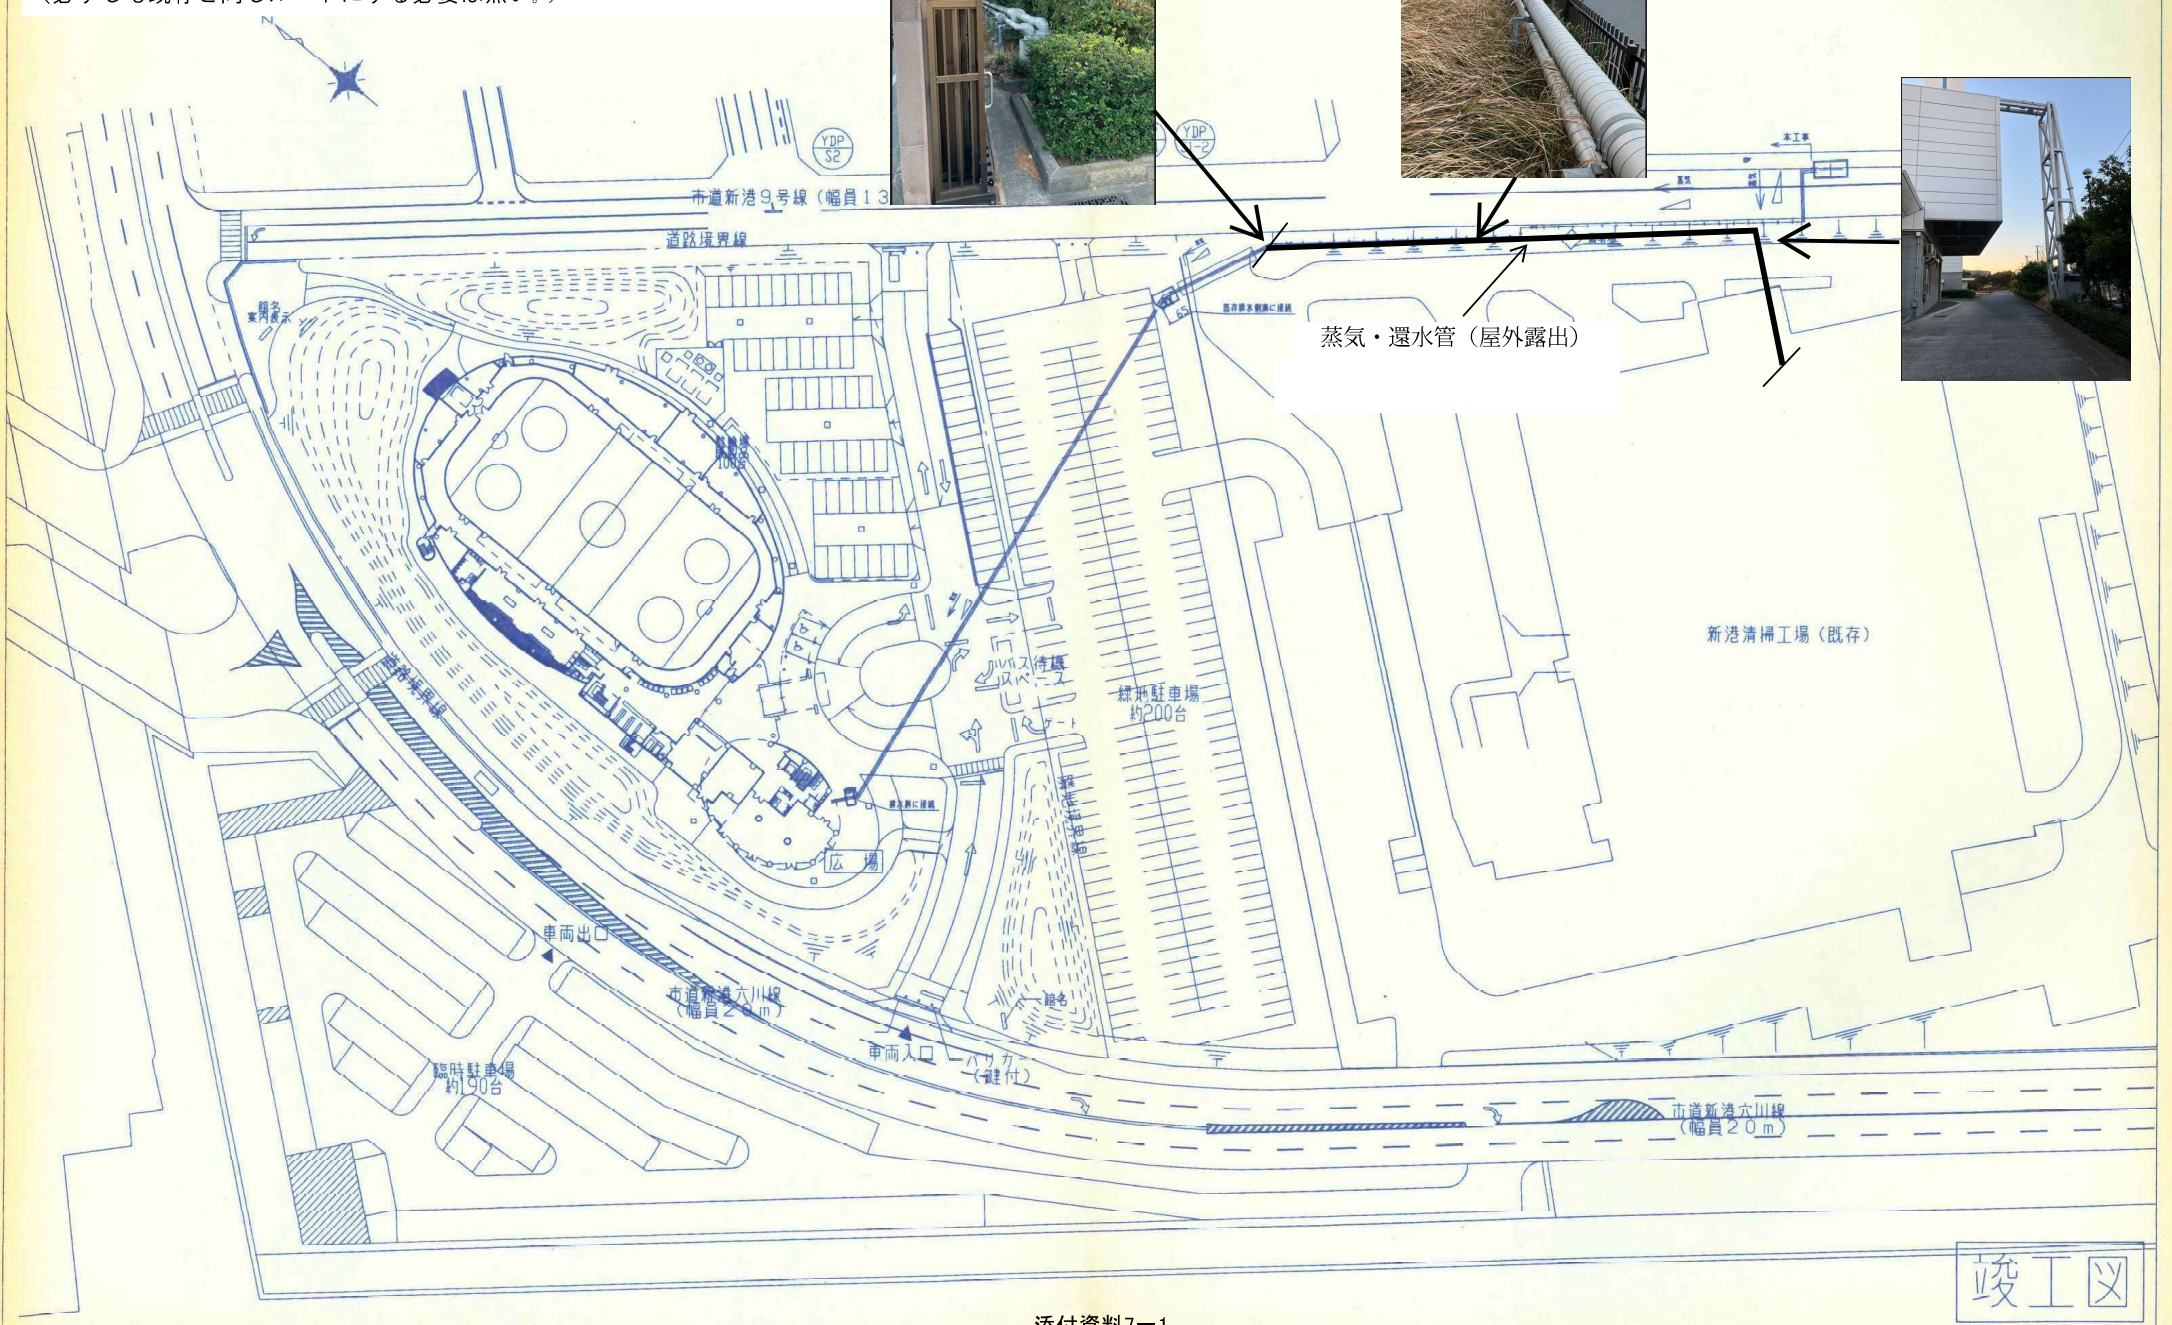

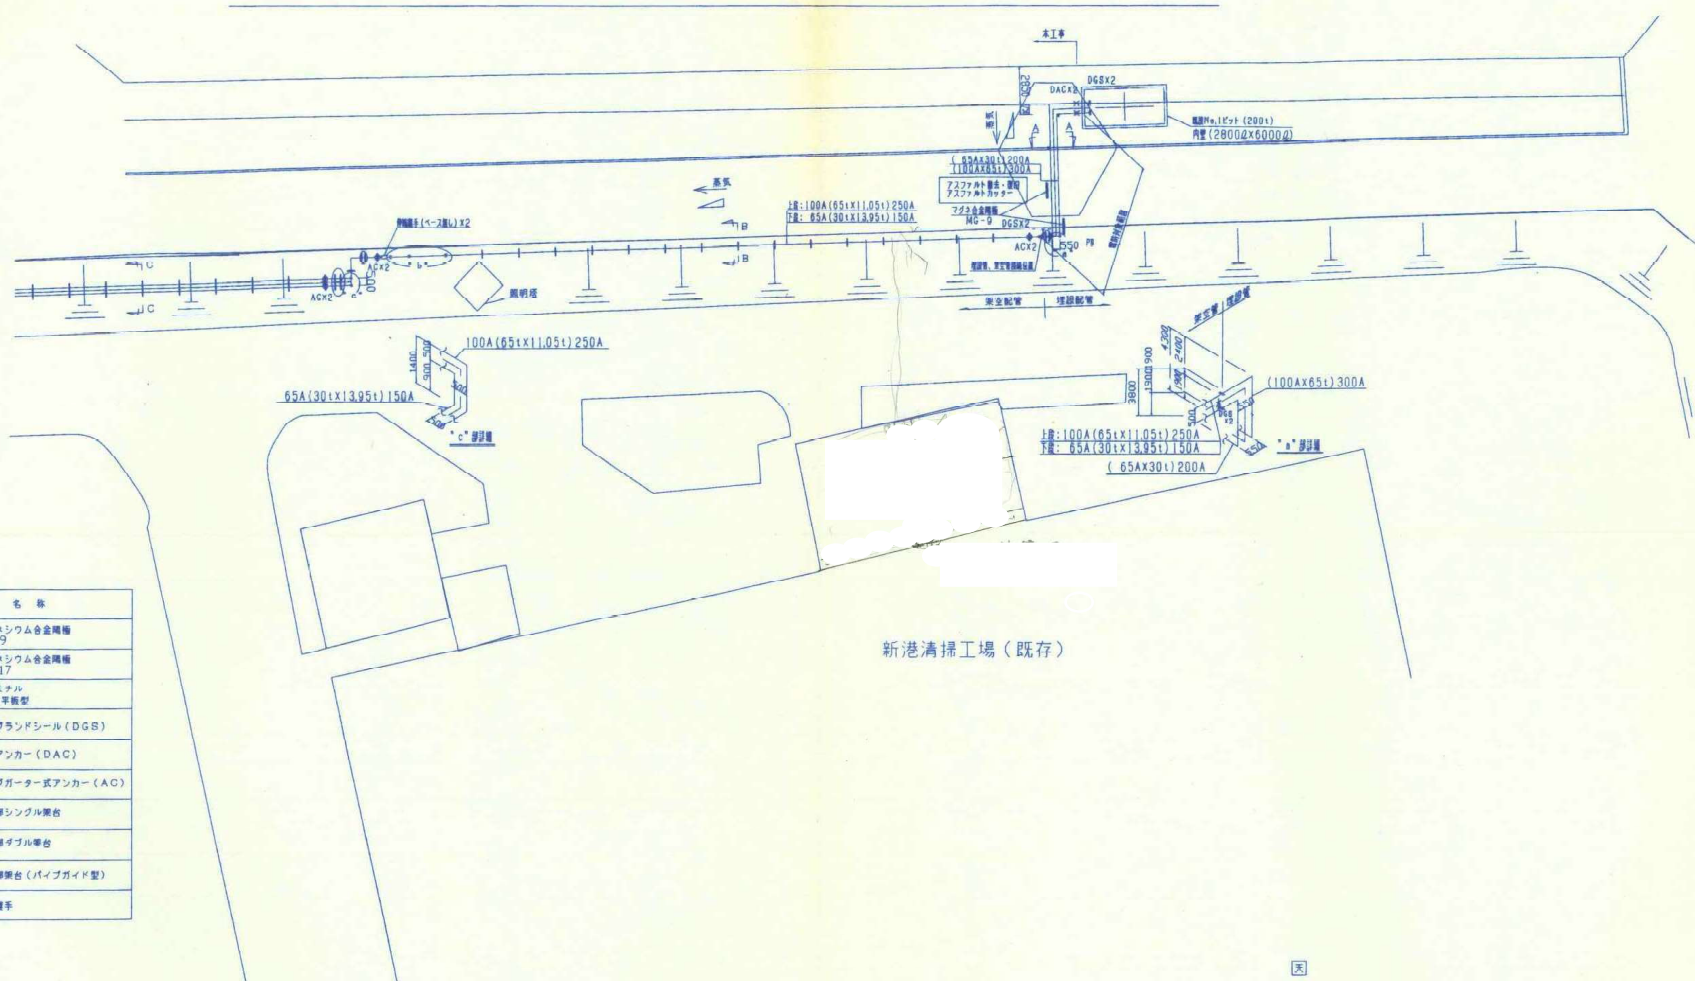

凡例

記号	名称
■	マグネシウム合金陽極 MG-9
▼	ターミナル P-II 平盤型
—■	断熱グラウンドシール (DGS)
—X—	断熱アンカー (DAC)
⊗	リングゲーター式アンカー (AC)
—+—	支条部シングル等台
—++—	支条部ダブル等台
— —	支条部等台 (パイプガイド型)
□	伸縮継手

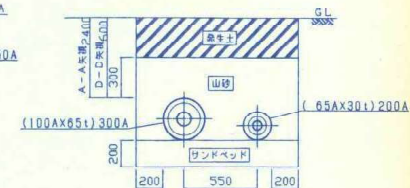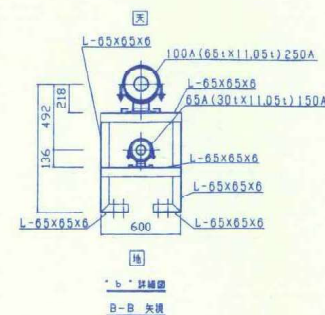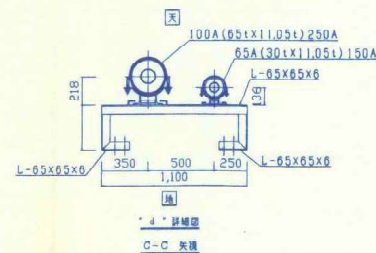

断面 (A-A 矢視、D-D 矢視)

竣工図


凡例

記号	名称
I	マグネシウム合金剛橋 MG-9
▼	マグネシウム合金剛橋 MG-17
▽	ターミナル P Ⅱ 車庫型
—■—	新熱グランドシール (DGS)
—X—	新熱アンカー (DAC)



竣工図

立上がり断熱ブランドシール部詳細 (記号 H-DGS)


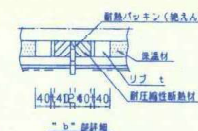




(けい酸カルシウム 1号-13)


8) 埋設部は電氣防食を施す。

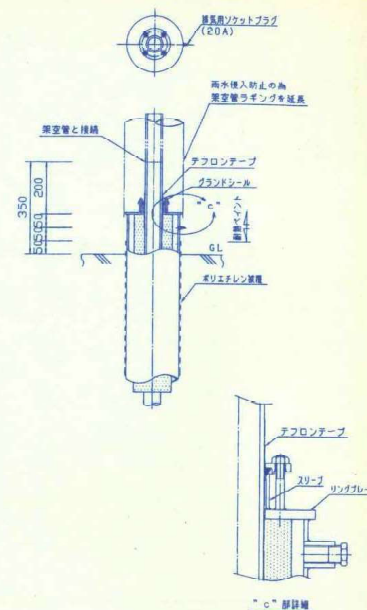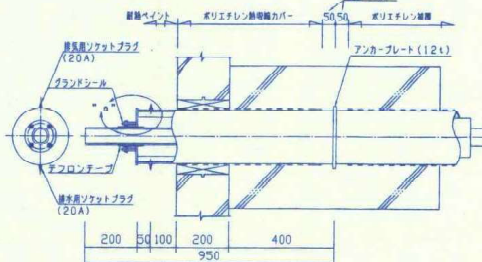

アンカー部(リングガータ型)詳細(記号※AC)

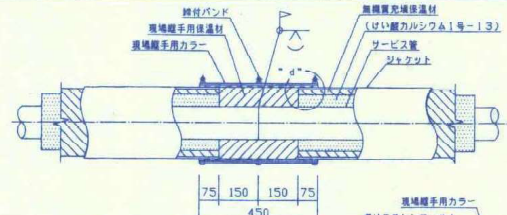

(65A×40t用)
(100A×75t用)

ポリエチレンフィルム

バッキング
3/4インチ

ソービス管

450



0.4

150


(けい酸カルシウム1号-13)

通水管..... JIS G 3454 STPG370S Sch80

水	60	(90)
---	----	------

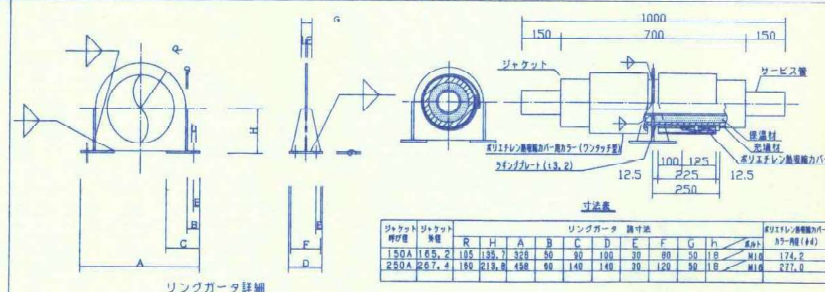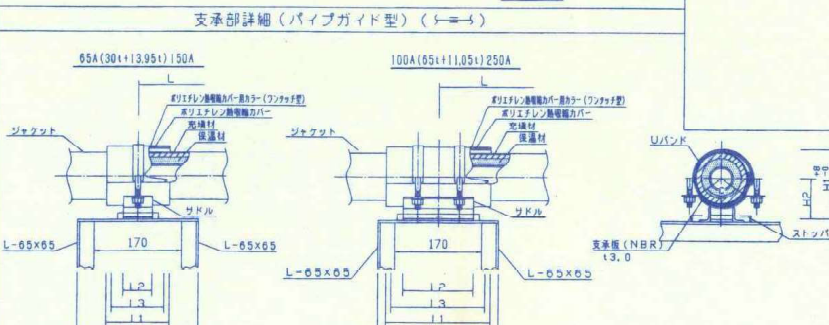

ワンタッチジャケット 詳細

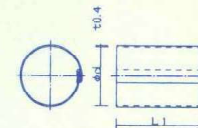



カラー寸法表



寸法表							
ツケット 呼び径	カラー		変換板		高さ		別注フレキシブル 固定用パイプ
	dφ	L1	L2	C	H1	H2	L3
15SA	174.8	150	100	106	235.5	135.7	110
20SA	277.0	210	294	150	355.5	213.8	170

変換スパン				ワークス 呼び径	
				L	
				100A～ 150A	400
				200A 以上	500


ジャケット呼び径	150A	250A
カラー内径(φd)	174.2	277.0
L1	150	210

竣工图

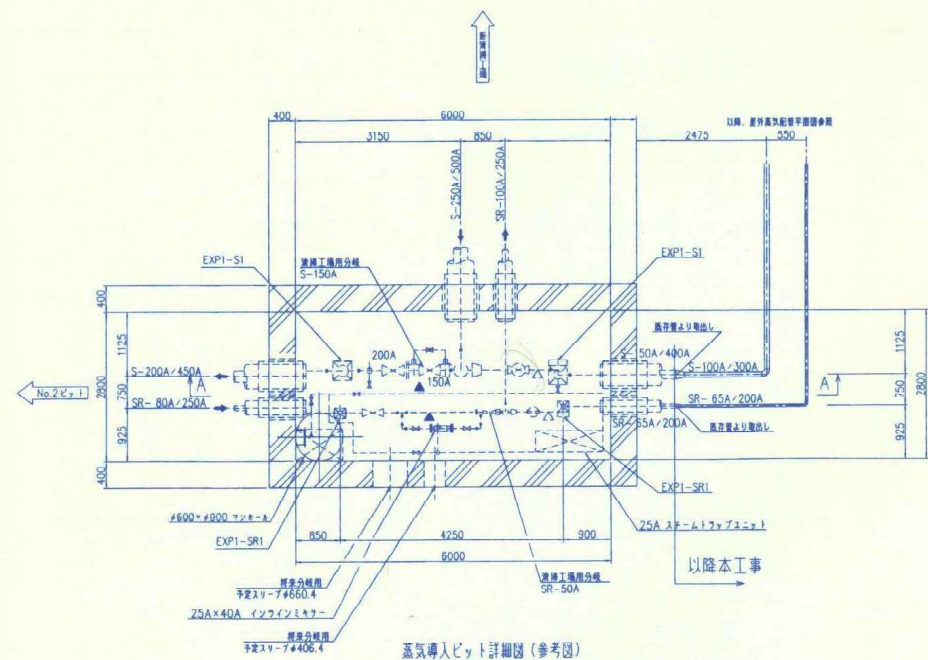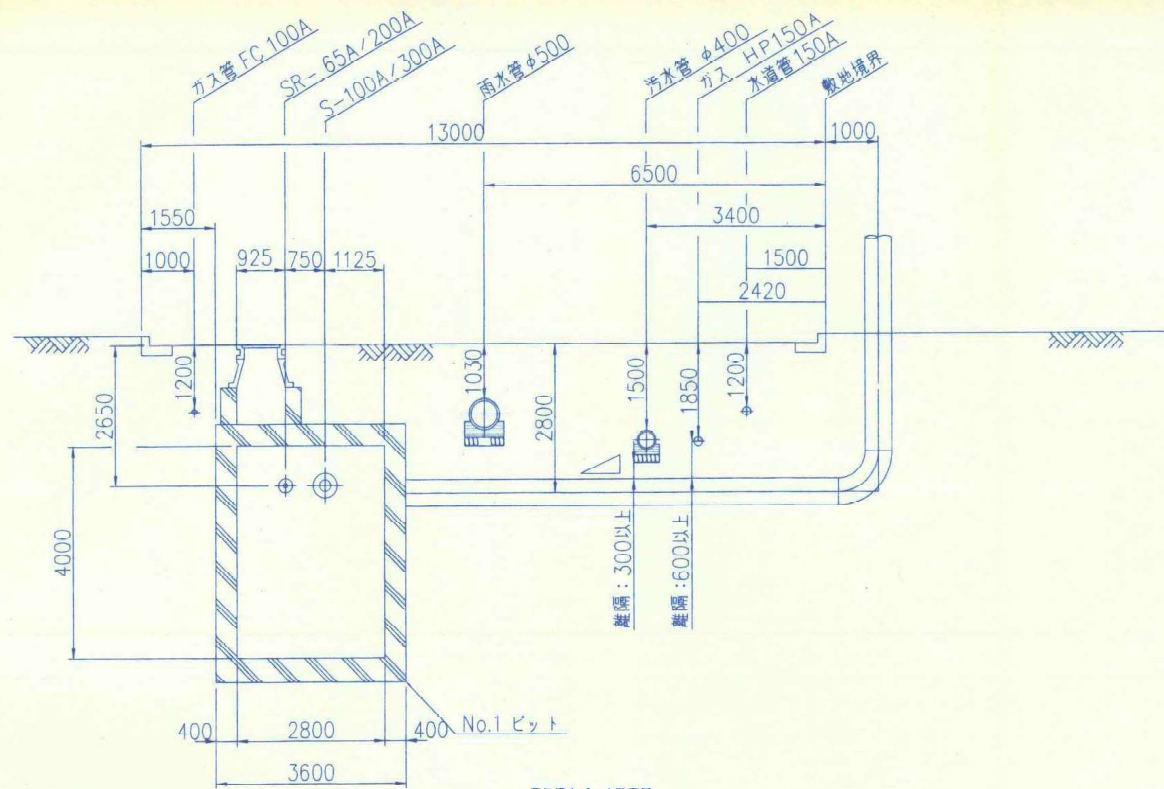

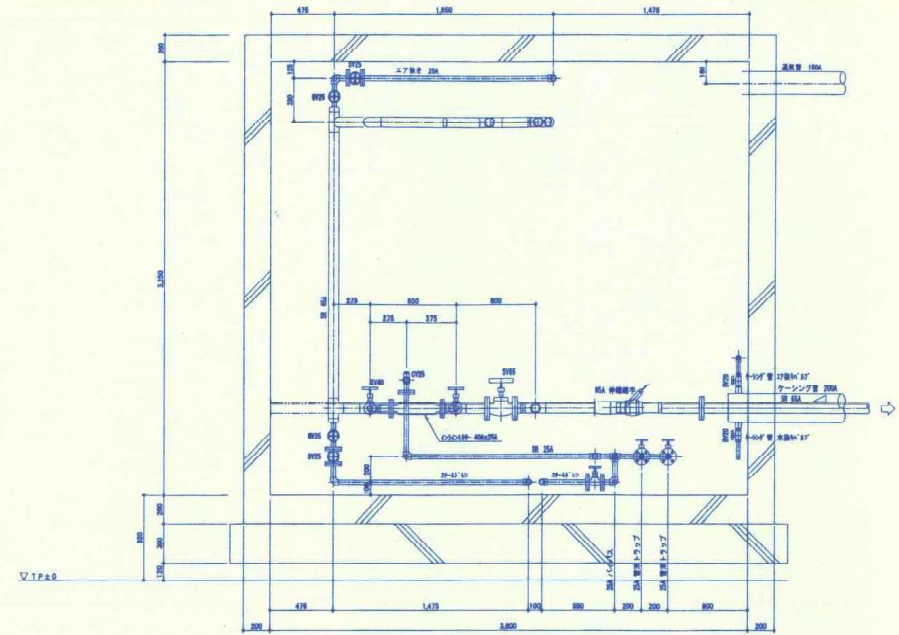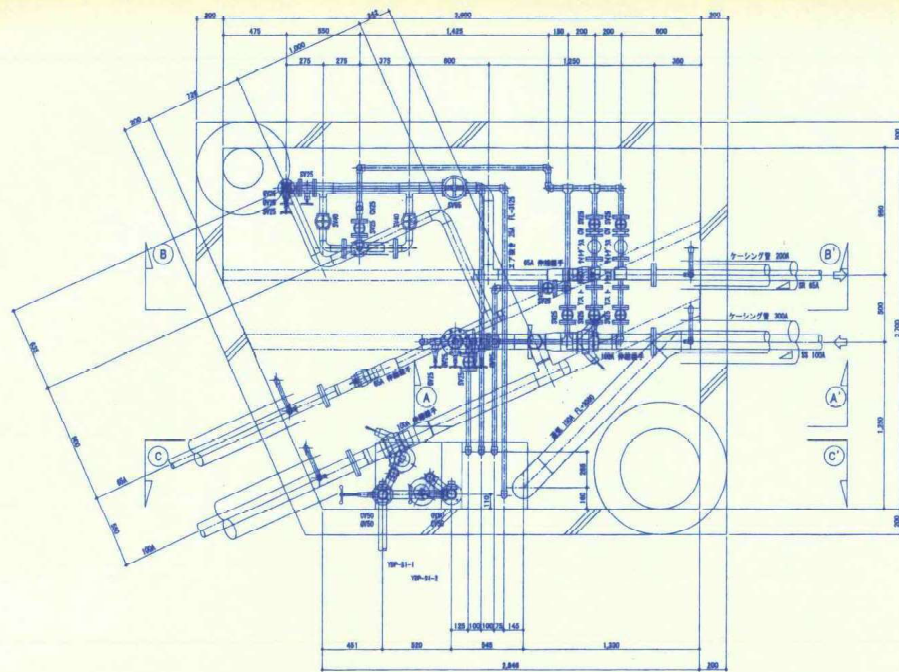


②-② 断面図

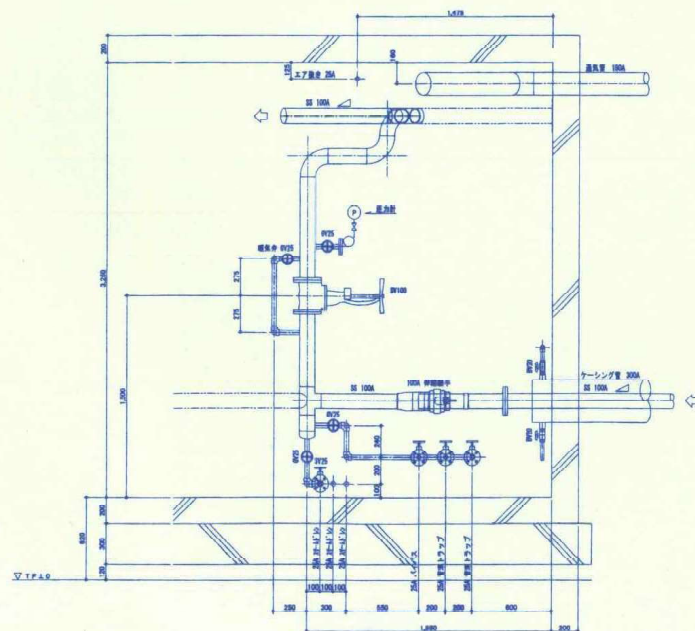


①-① 断面図

配管要領

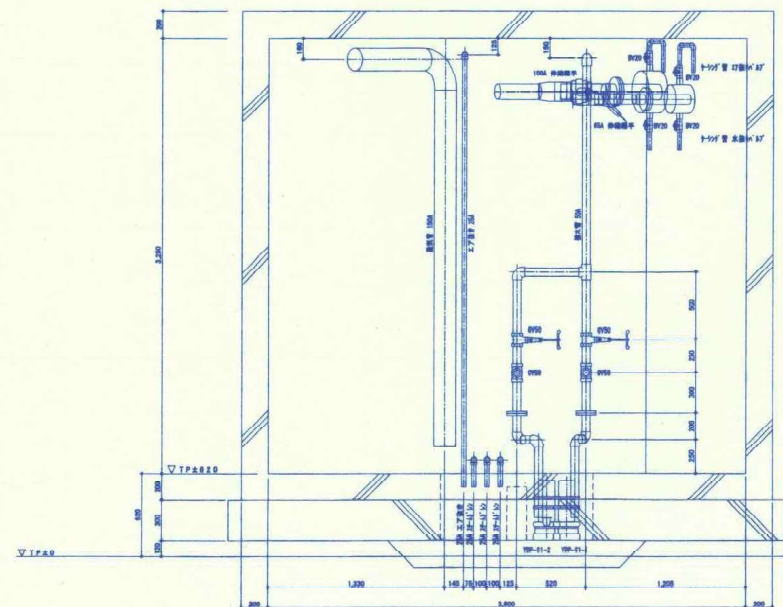


③-③ 断面図





竣工図

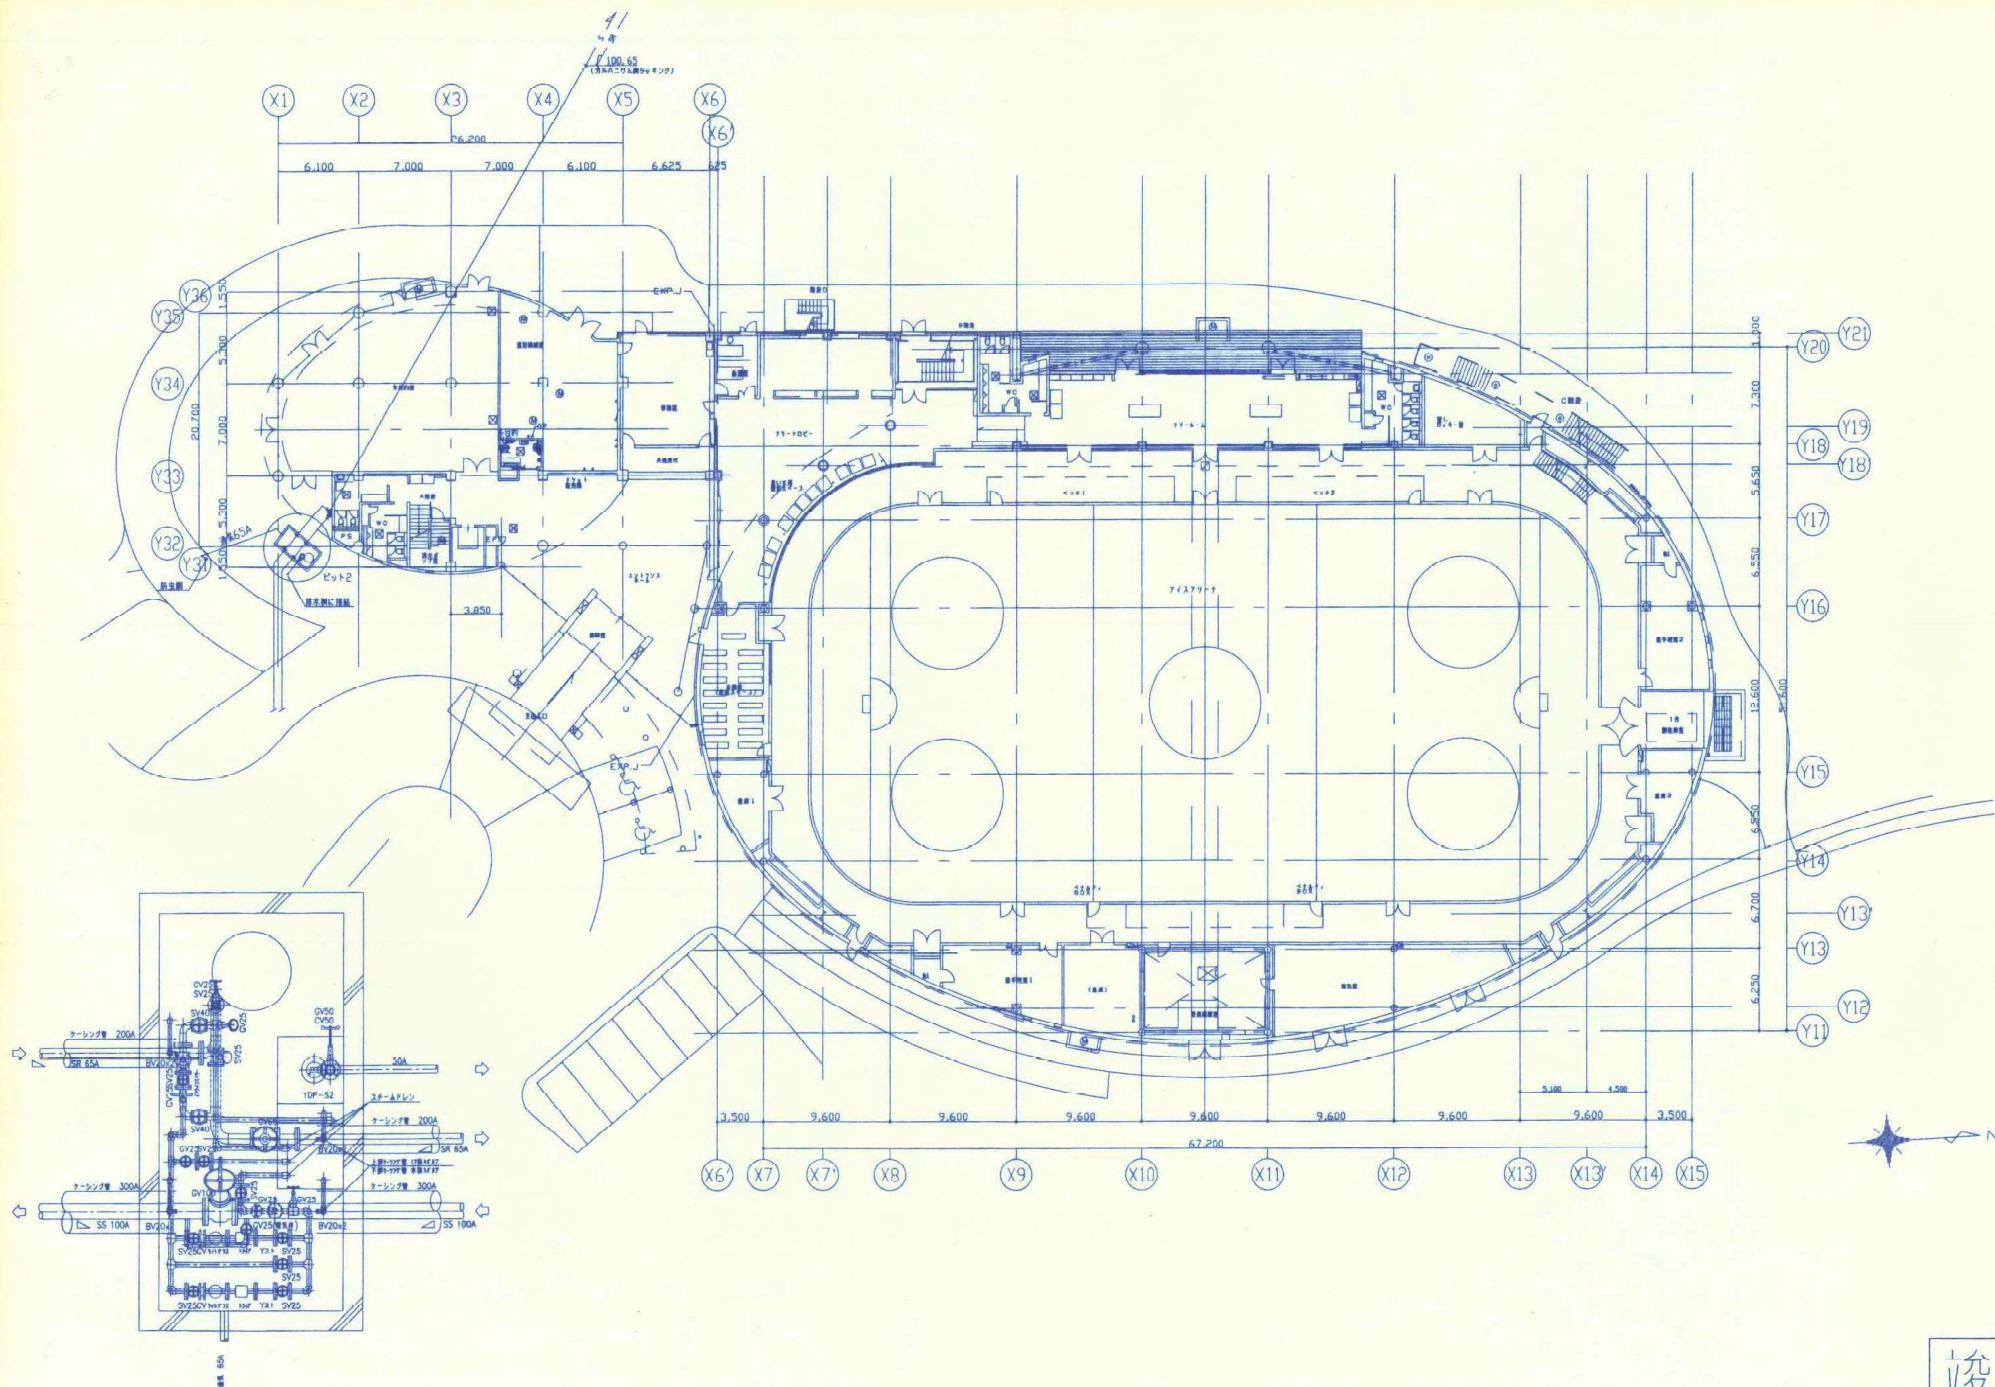


竣工図

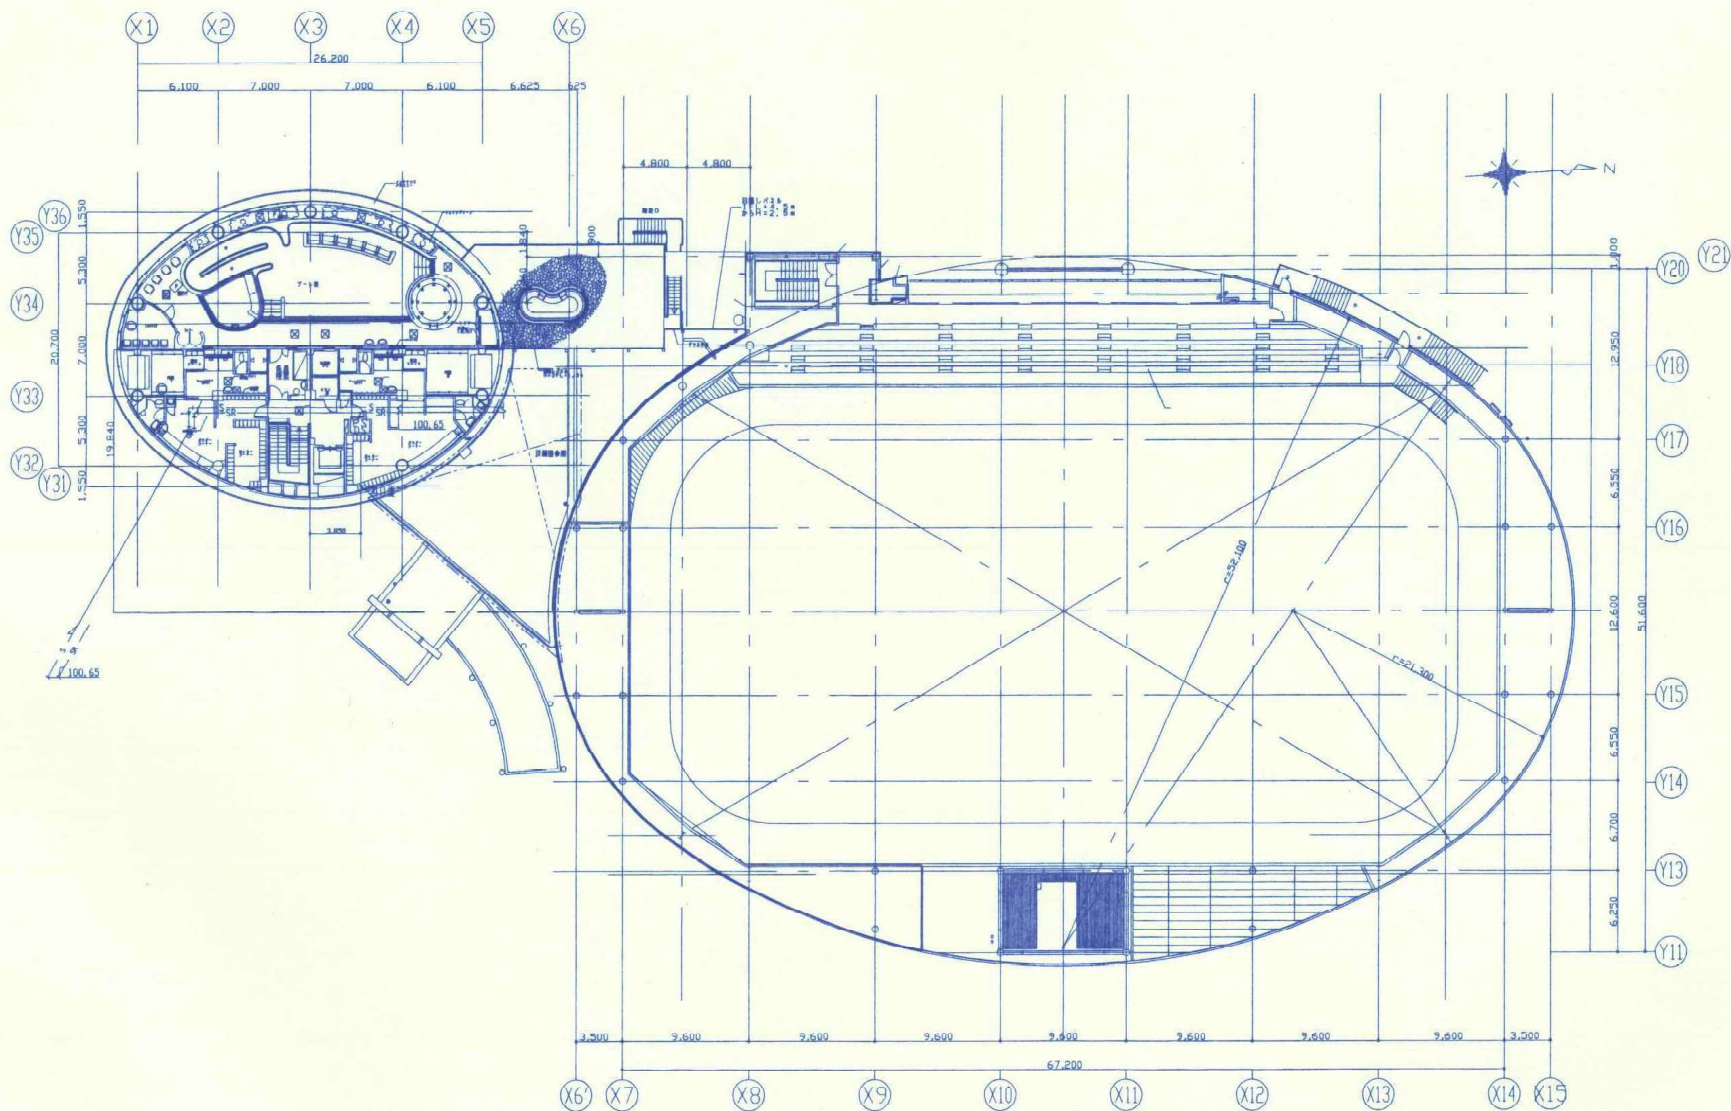

竣工图

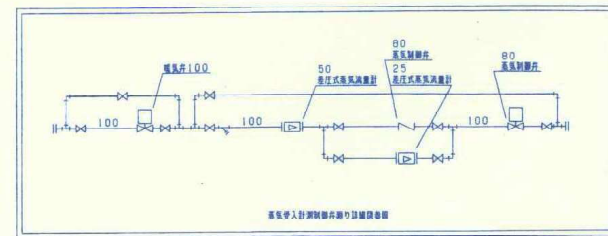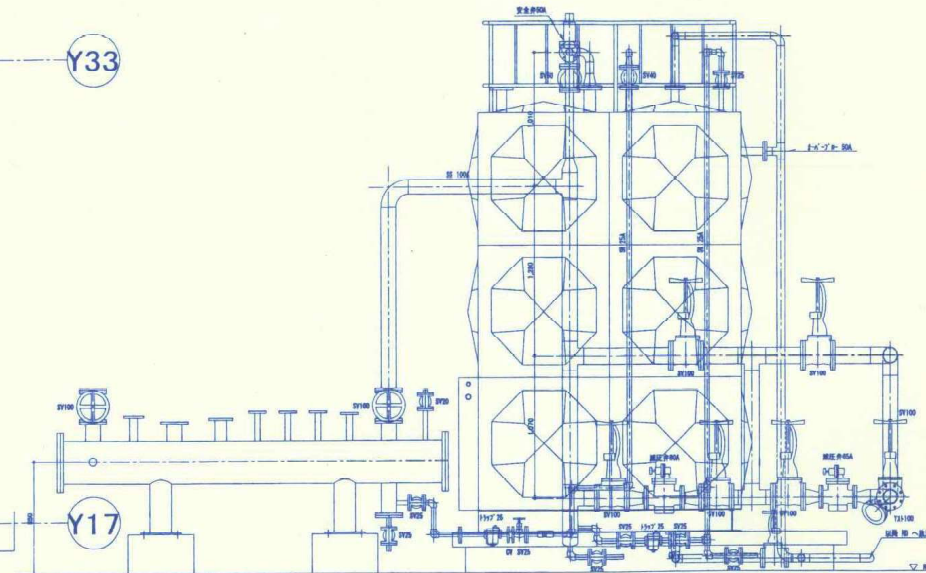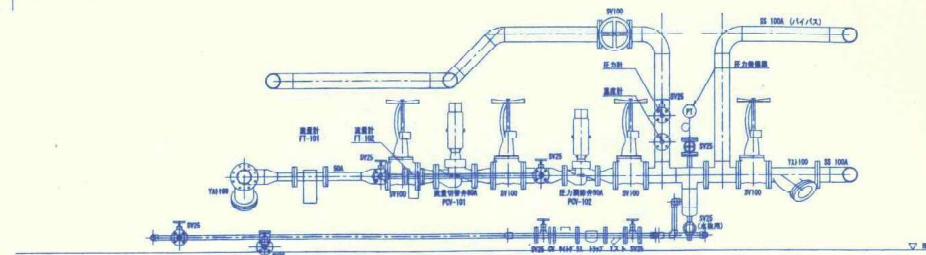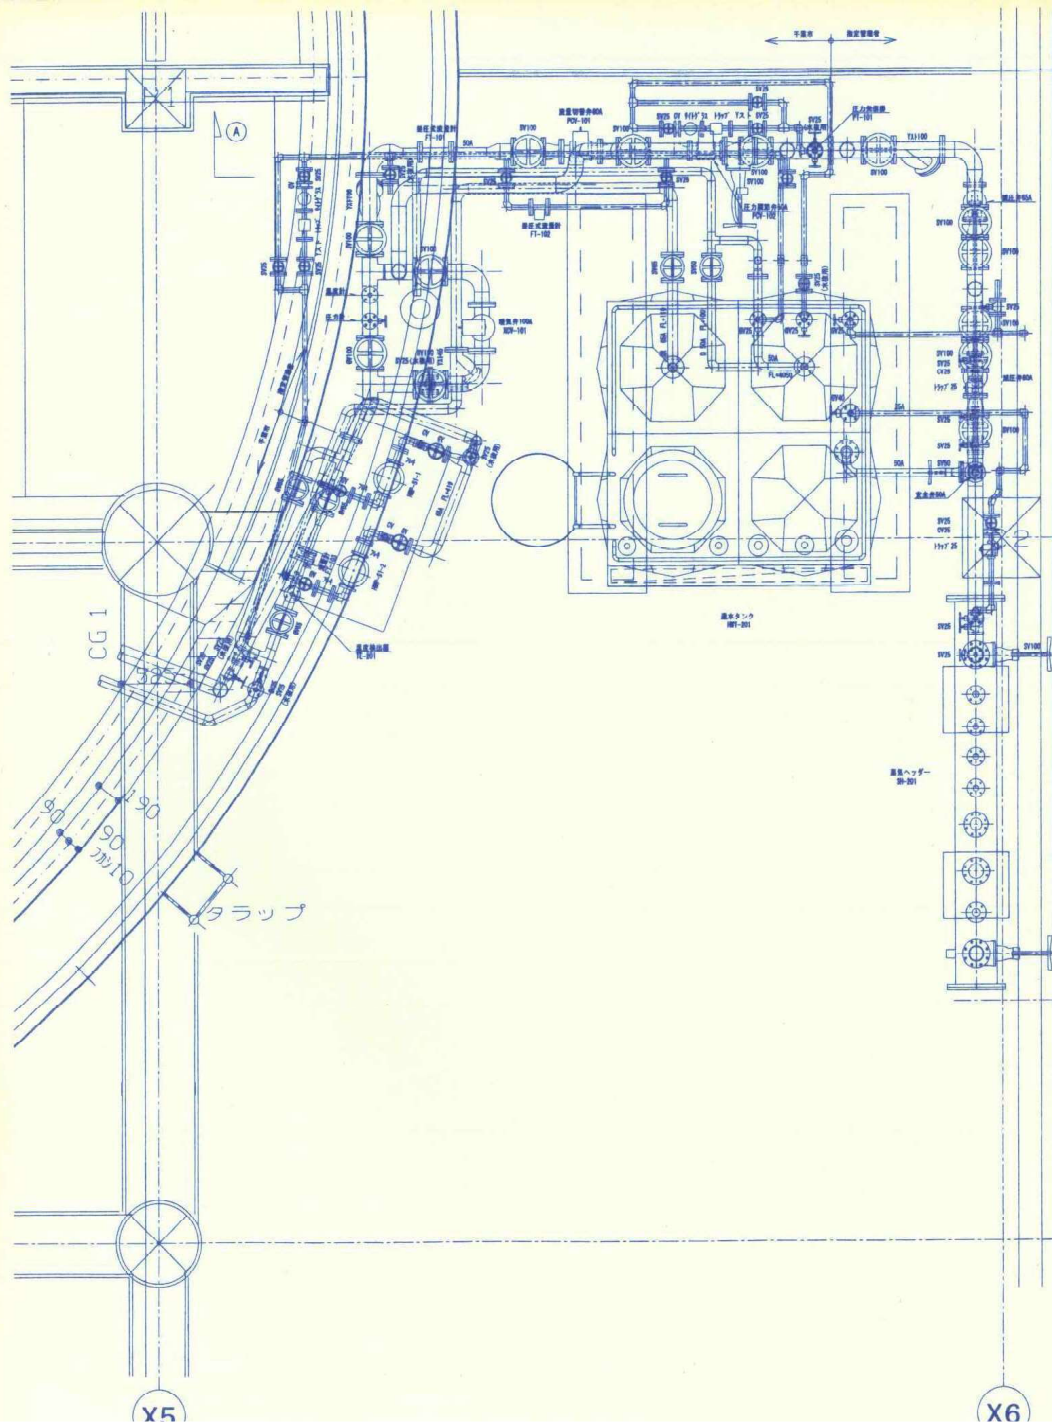


竣工図

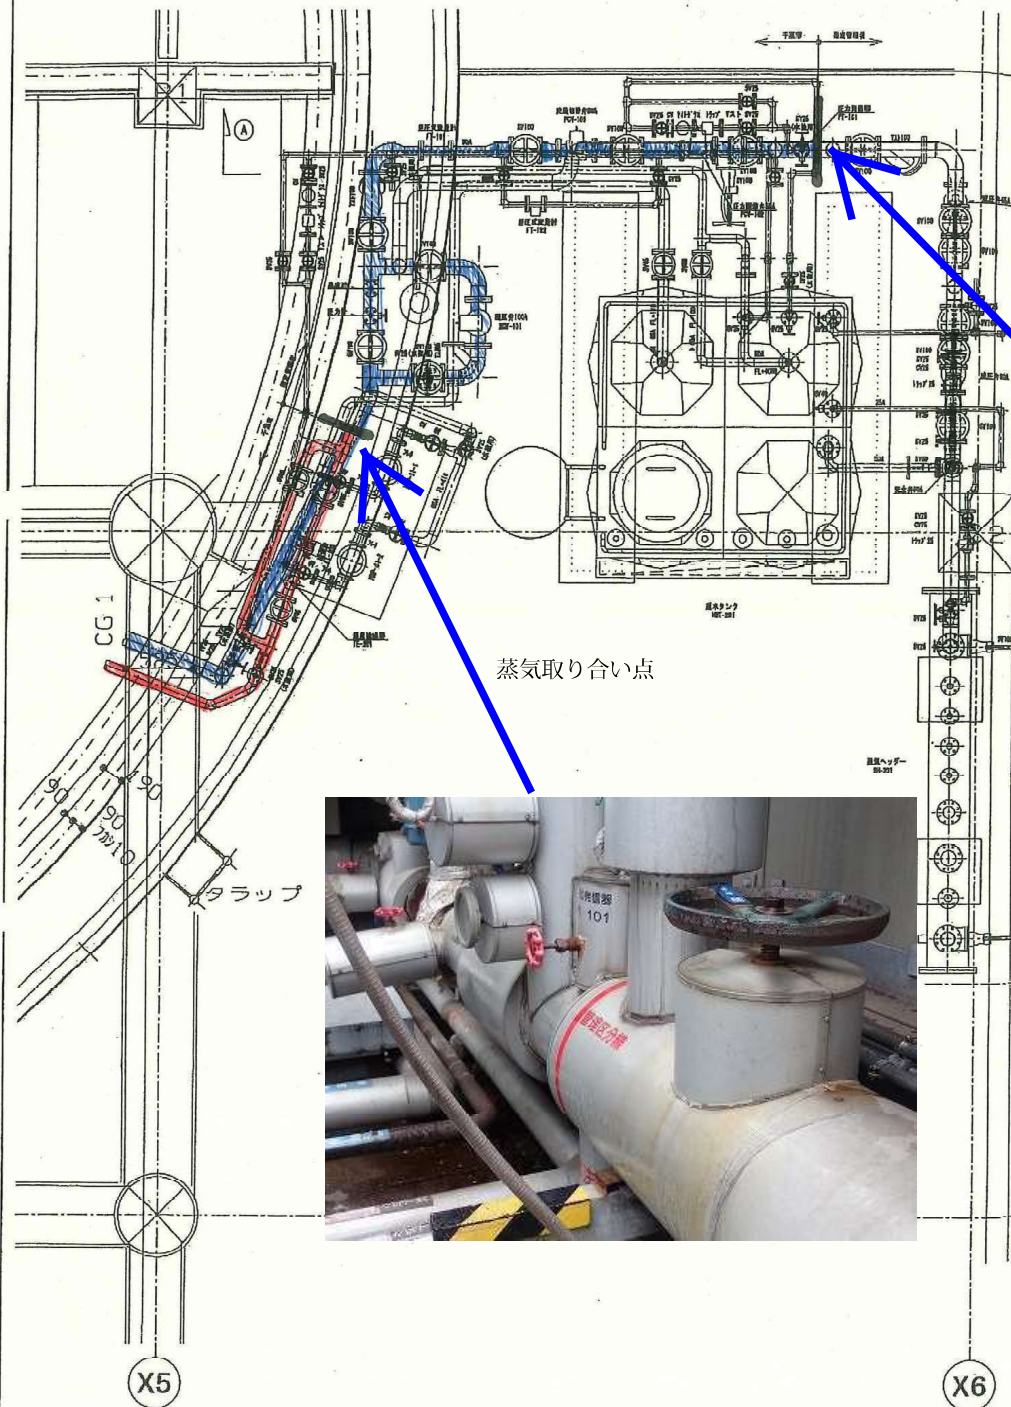

還水取り合い点

蒸気取り合い点

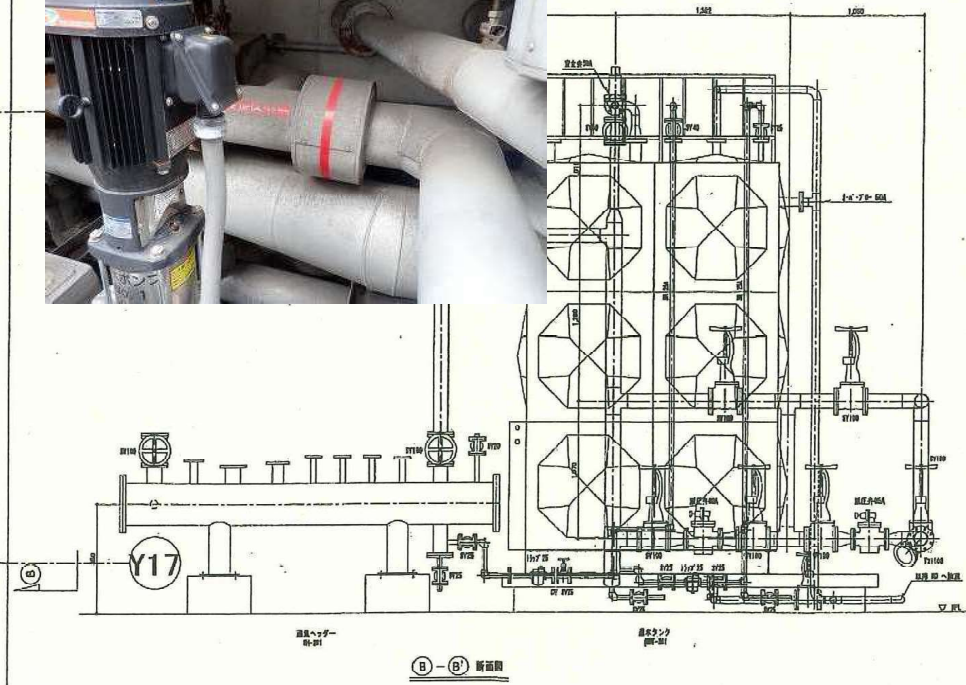

Y32