


北谷津清掃工場敷地内建物図面

(1) 北谷津清掃工場

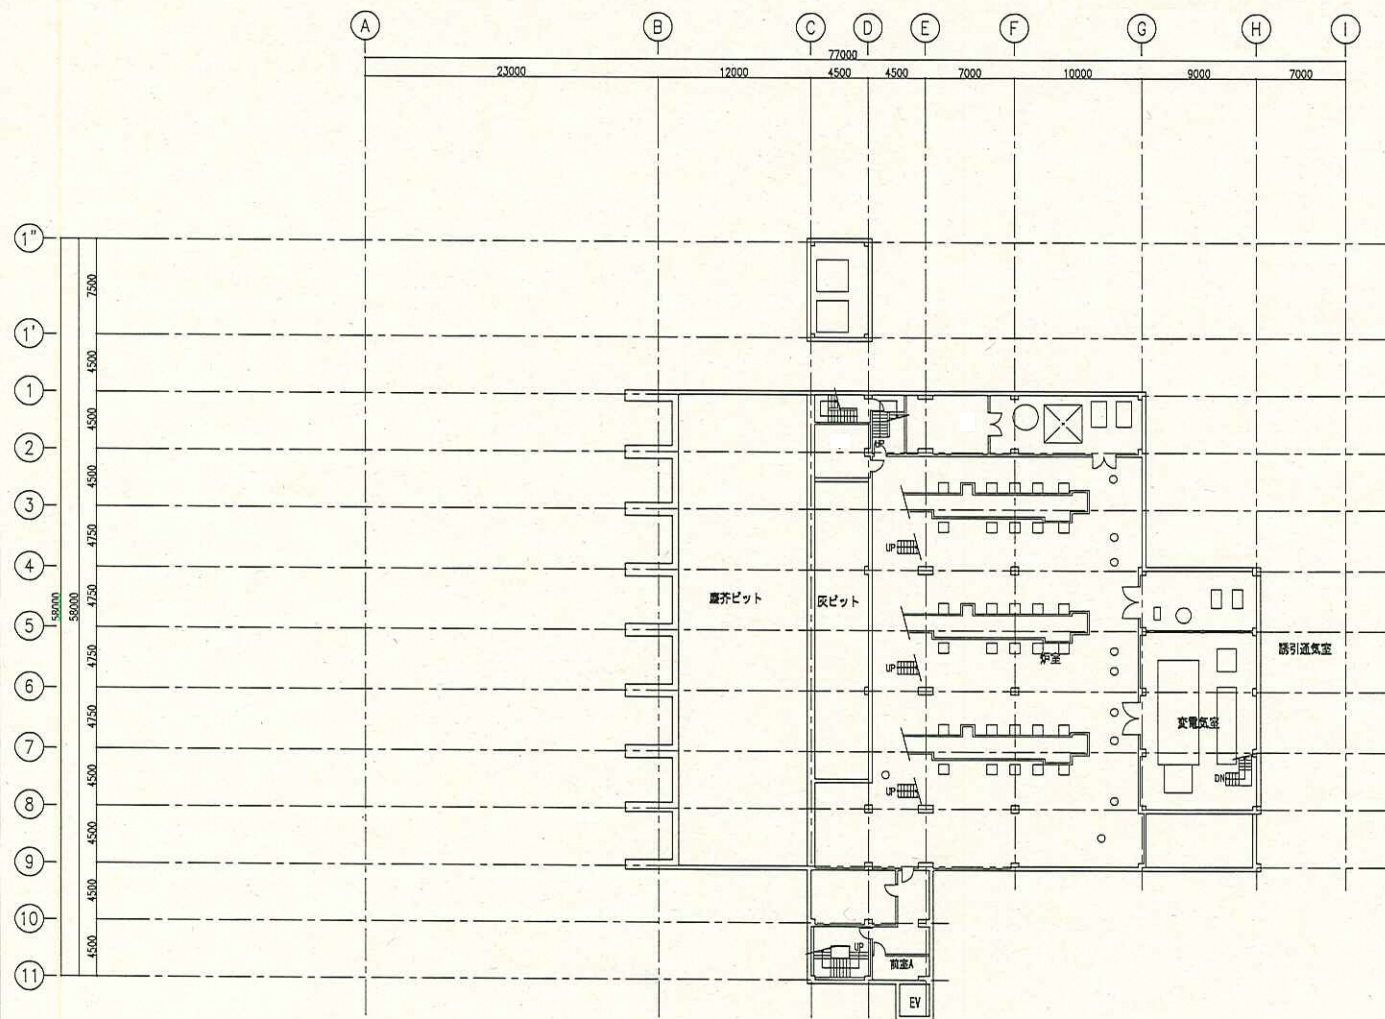


0 5000 10000 15000 20000 30000 (mm)

工事名称

千葉県 北谷津清掃工場解体工事

図面名称

地階 平面図

縮尺


A1=1:200
A3=1:400

日付

2015.3.05

図番

XX-XX

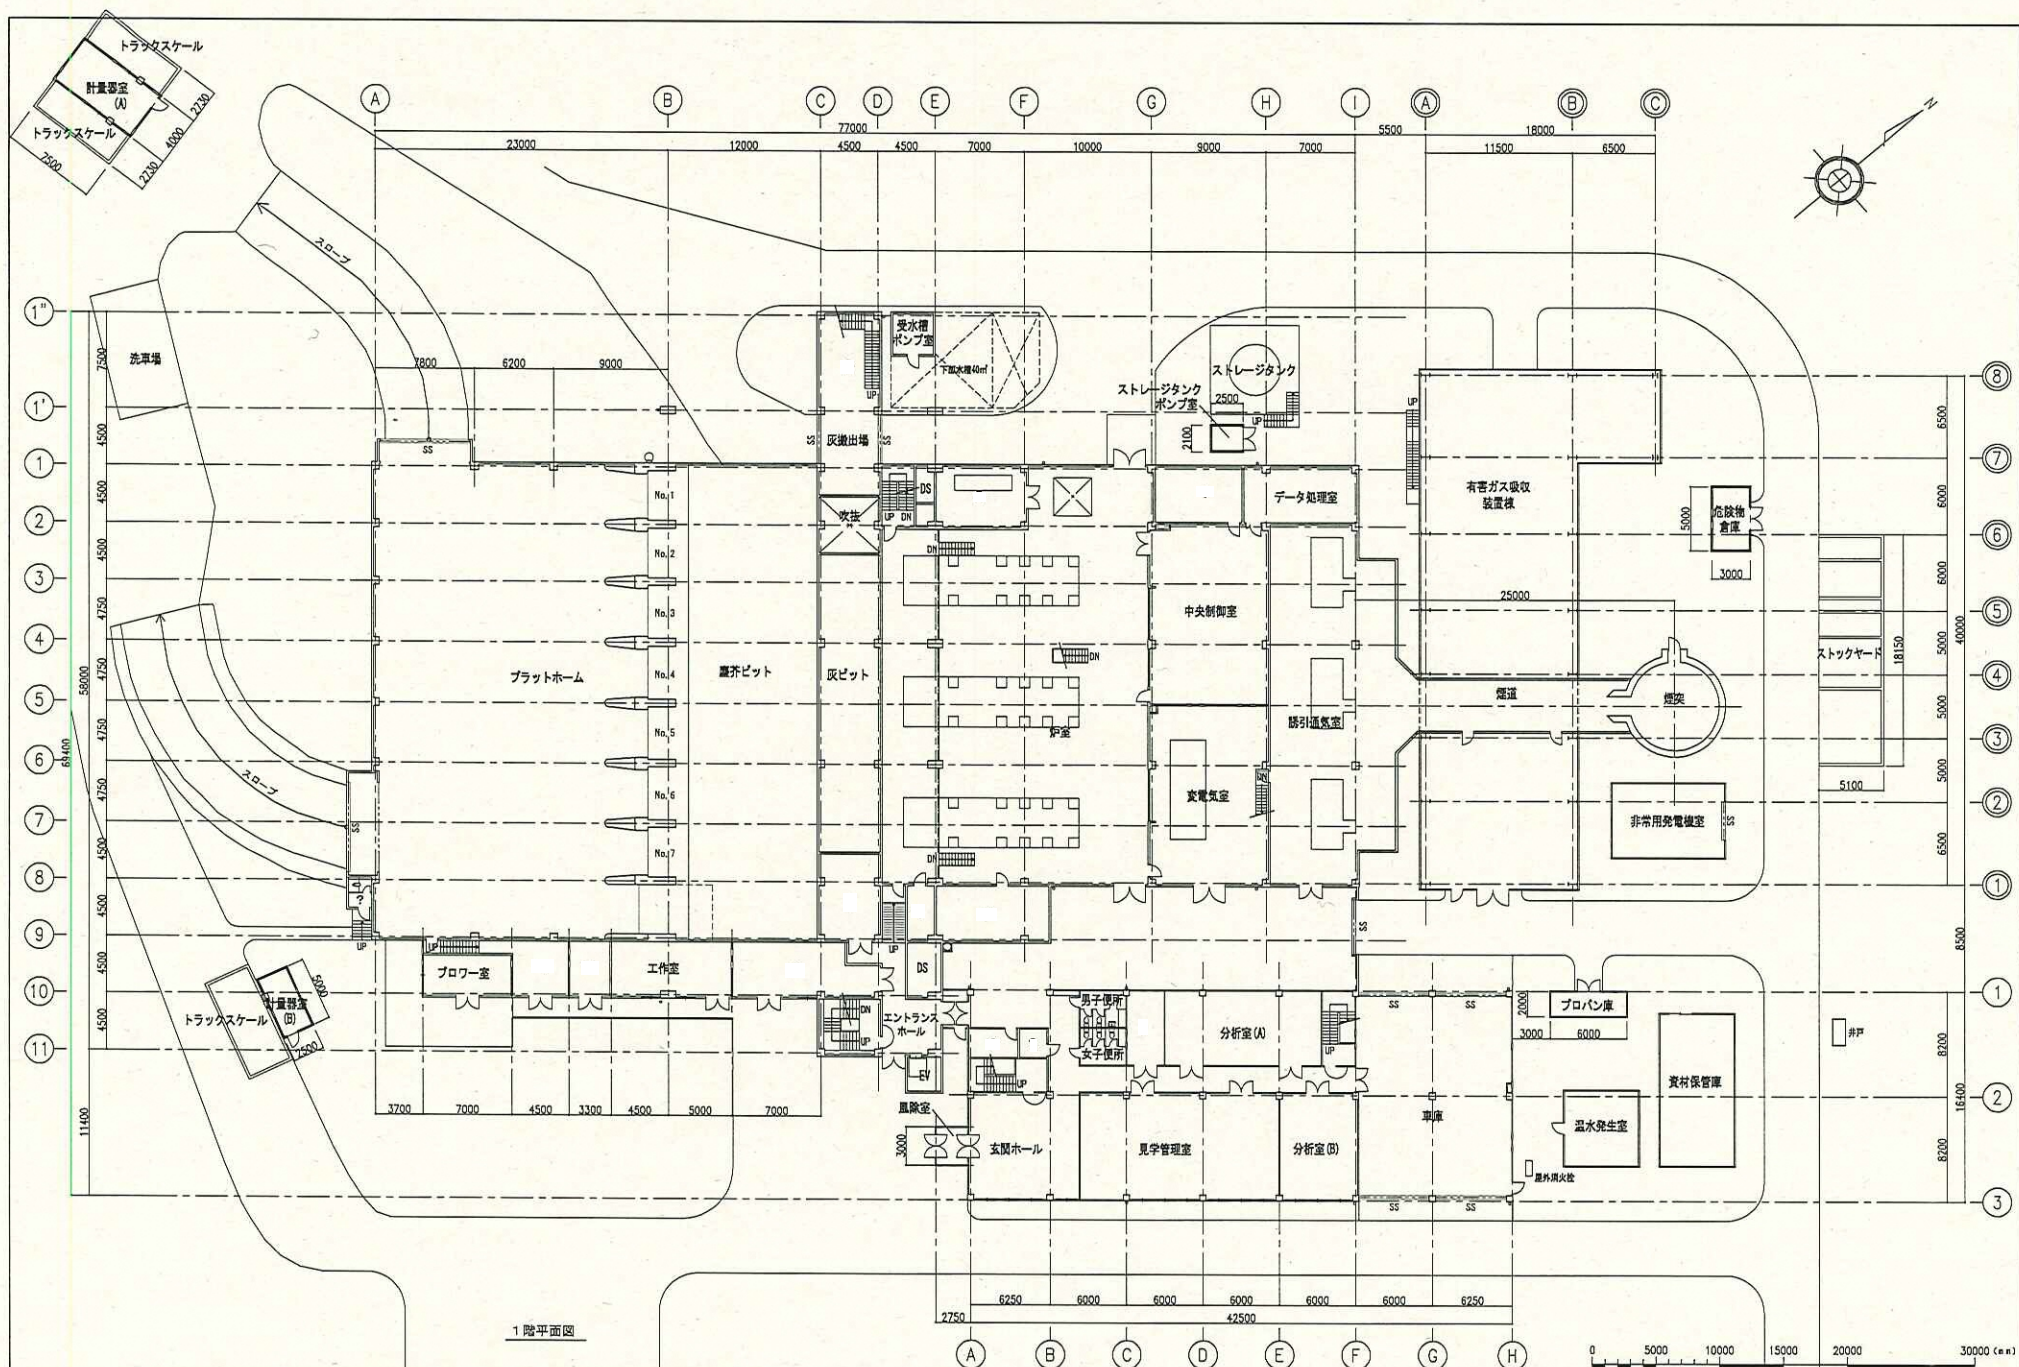

工事名称

千葉市 北谷津清掃工場解体工事


1 階 平面図


A1=1:200
A3=1:400

2015.3.05


XX-XX

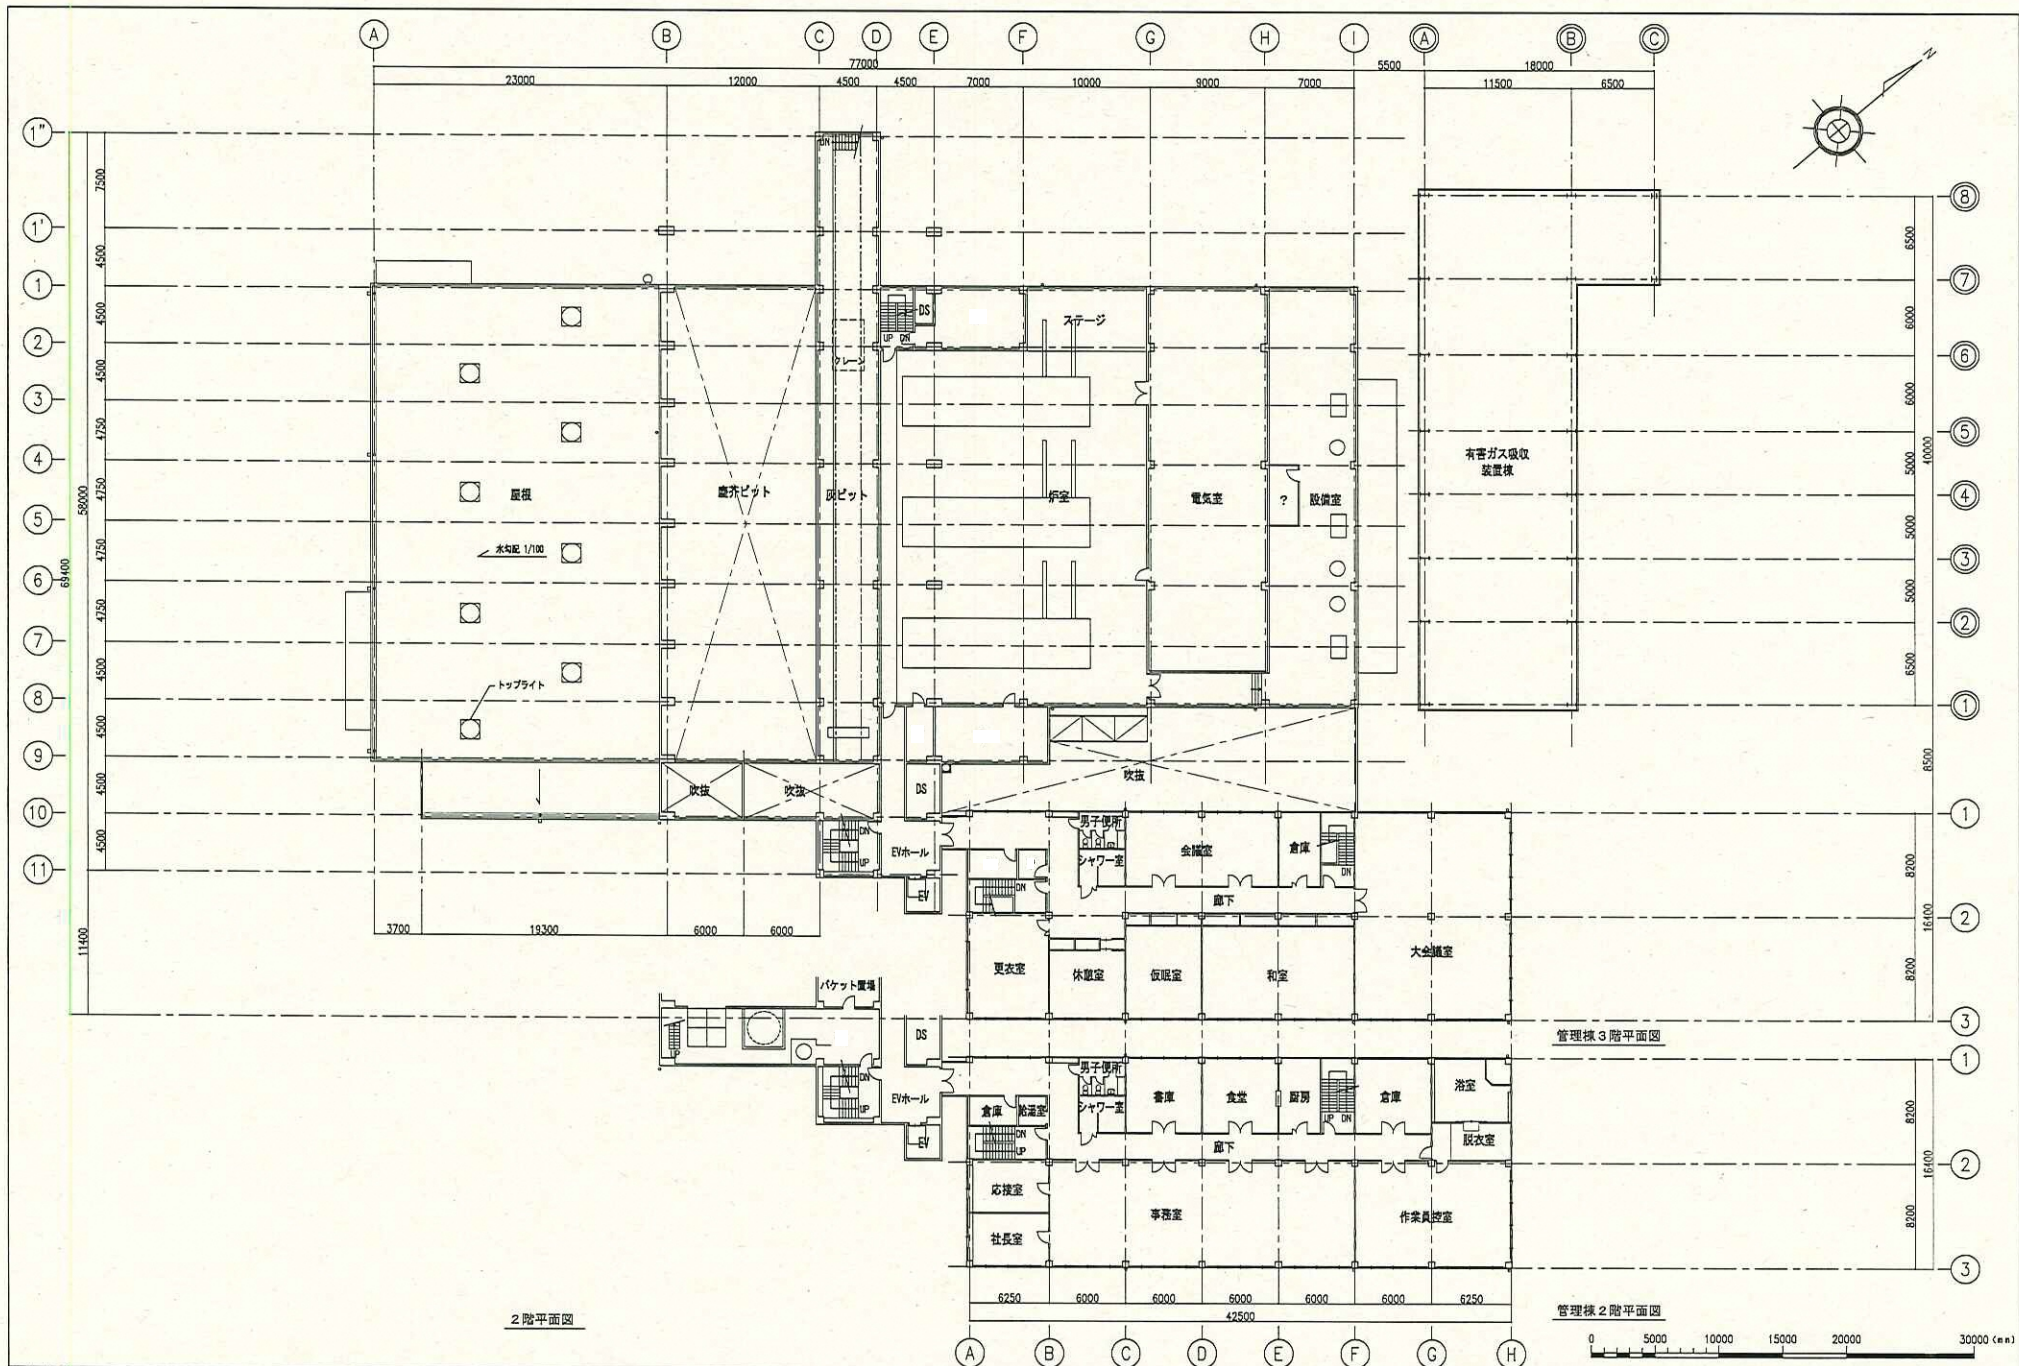



工事名称	千葉県 北谷清掃工場解体工事	図面名称	2階 平面図	縮尺	A1=1:200 A3=1:400	日付	2015.3.05	図番	XX-XX
------	----------------	------	--------	----	----------------------	----	-----------	----	-------

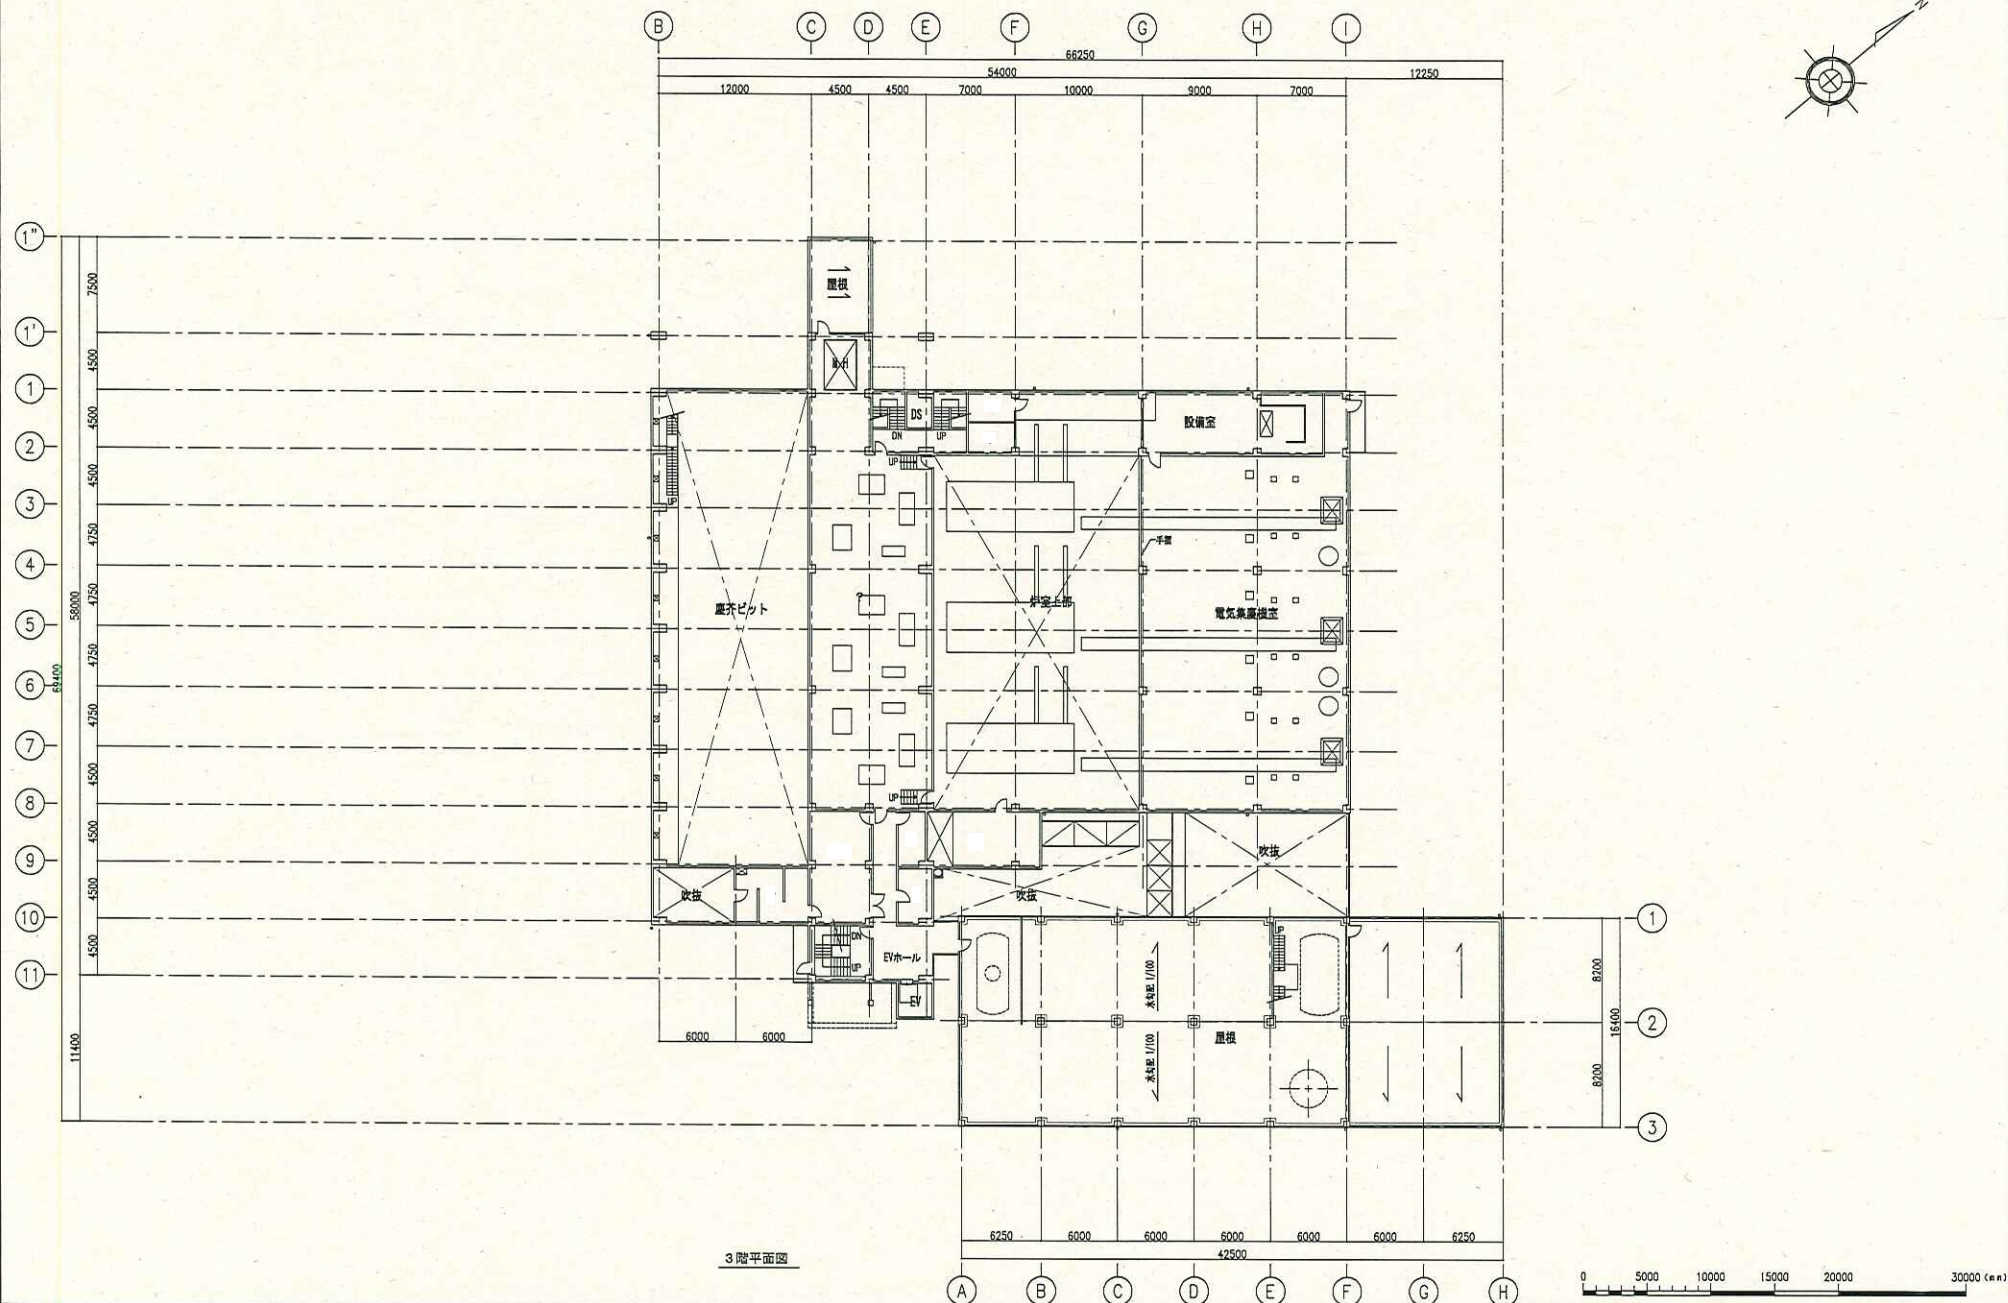


工事名称: 千葉県 北谷津清掃工場解体工事

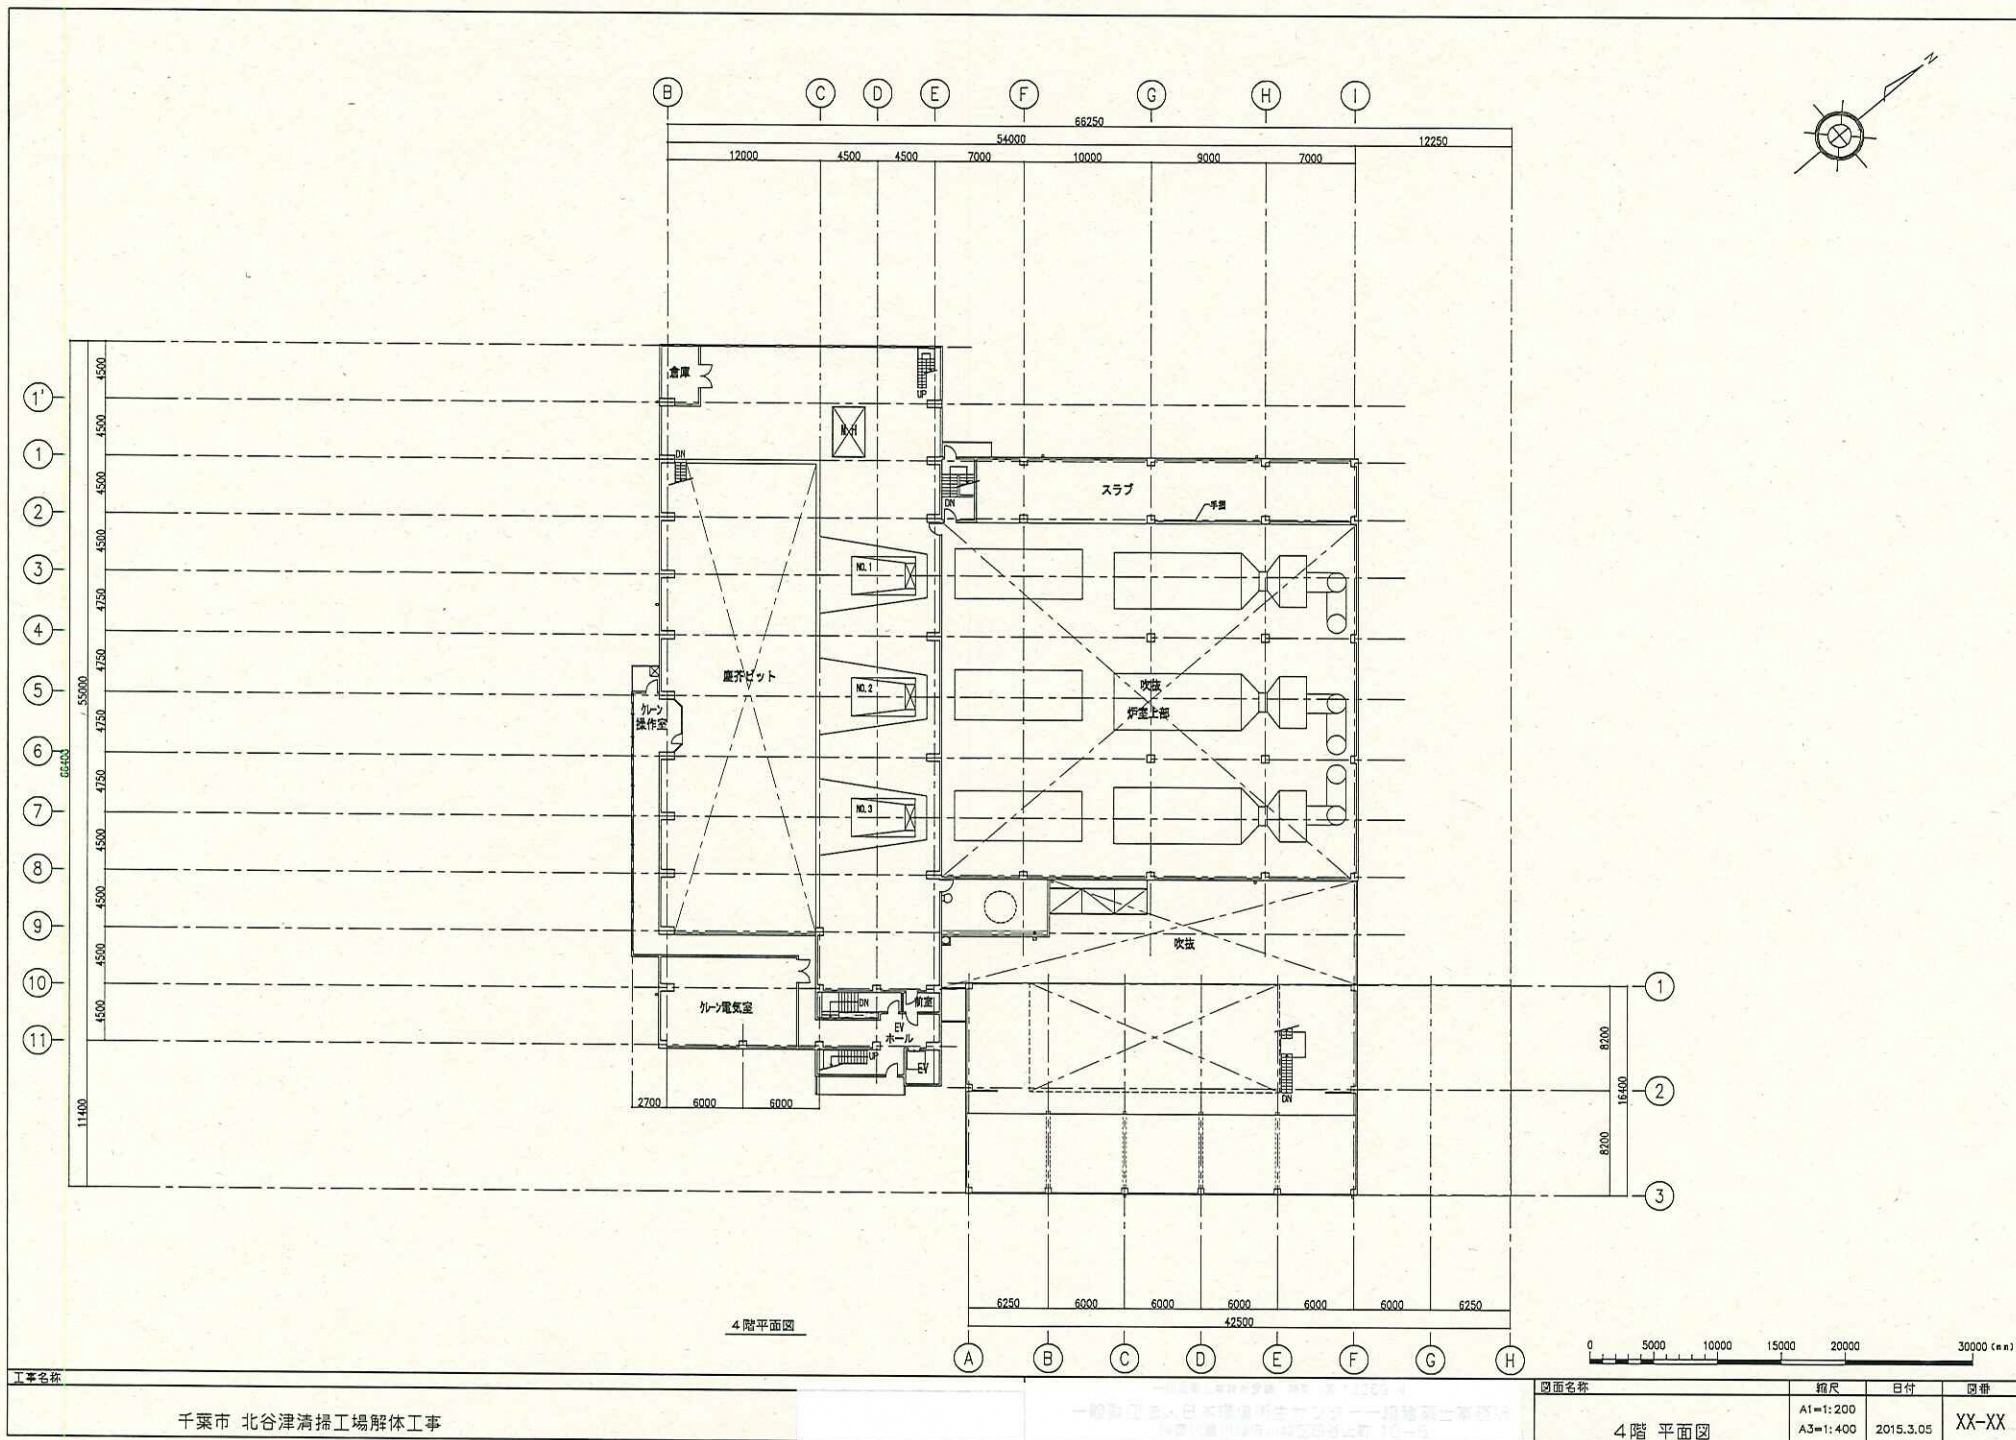


工事名称 千葉市 北谷津清掃工場解体工事	図面名称 4階 平面図	縮尺 A1=1:200 A3=1:400	日付 2015.3.05	図番 XX-XX
------------------------------------	---------------------------	--	----------------------------	------------------------

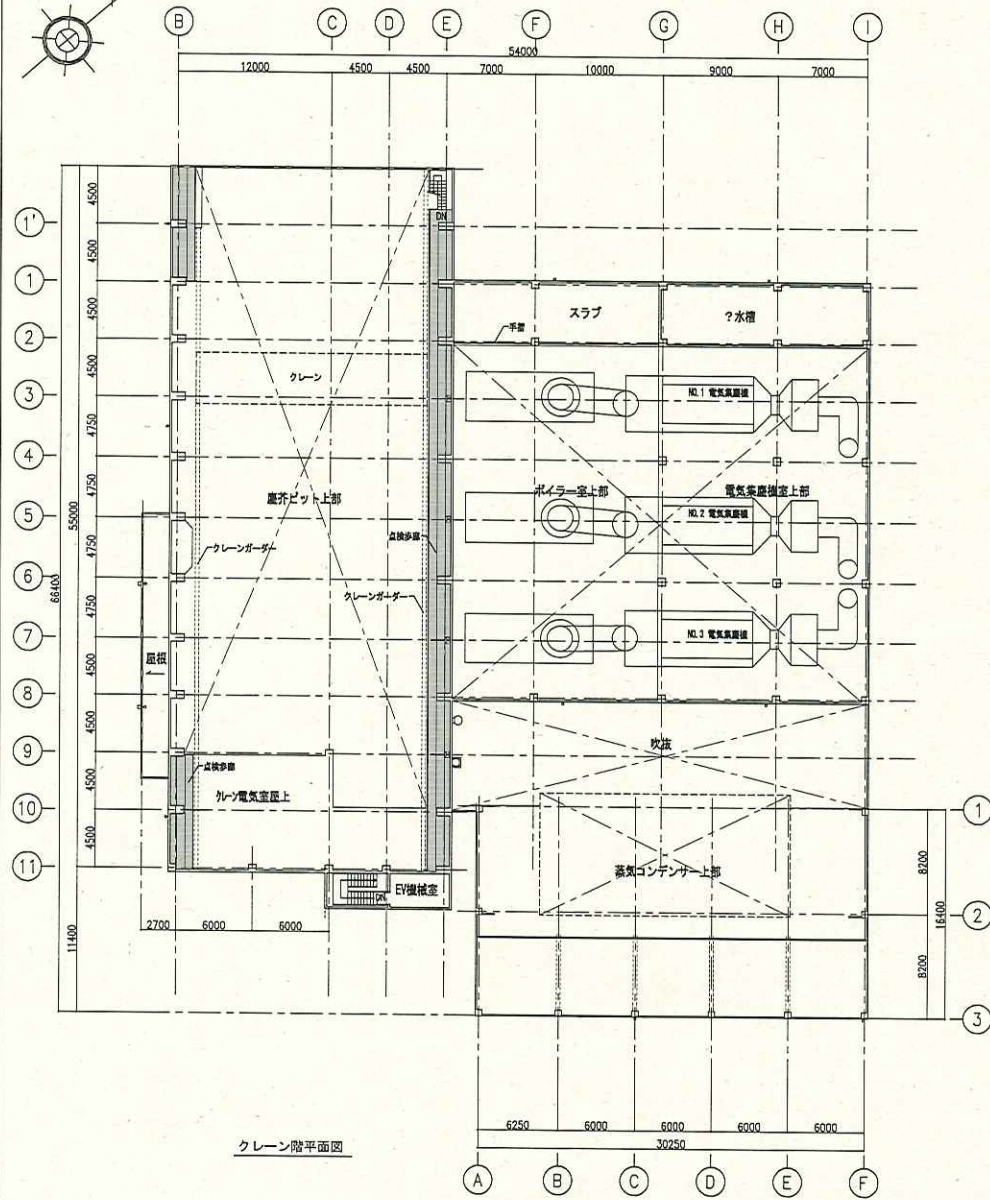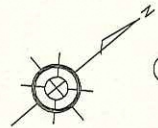

クレーン階平面図

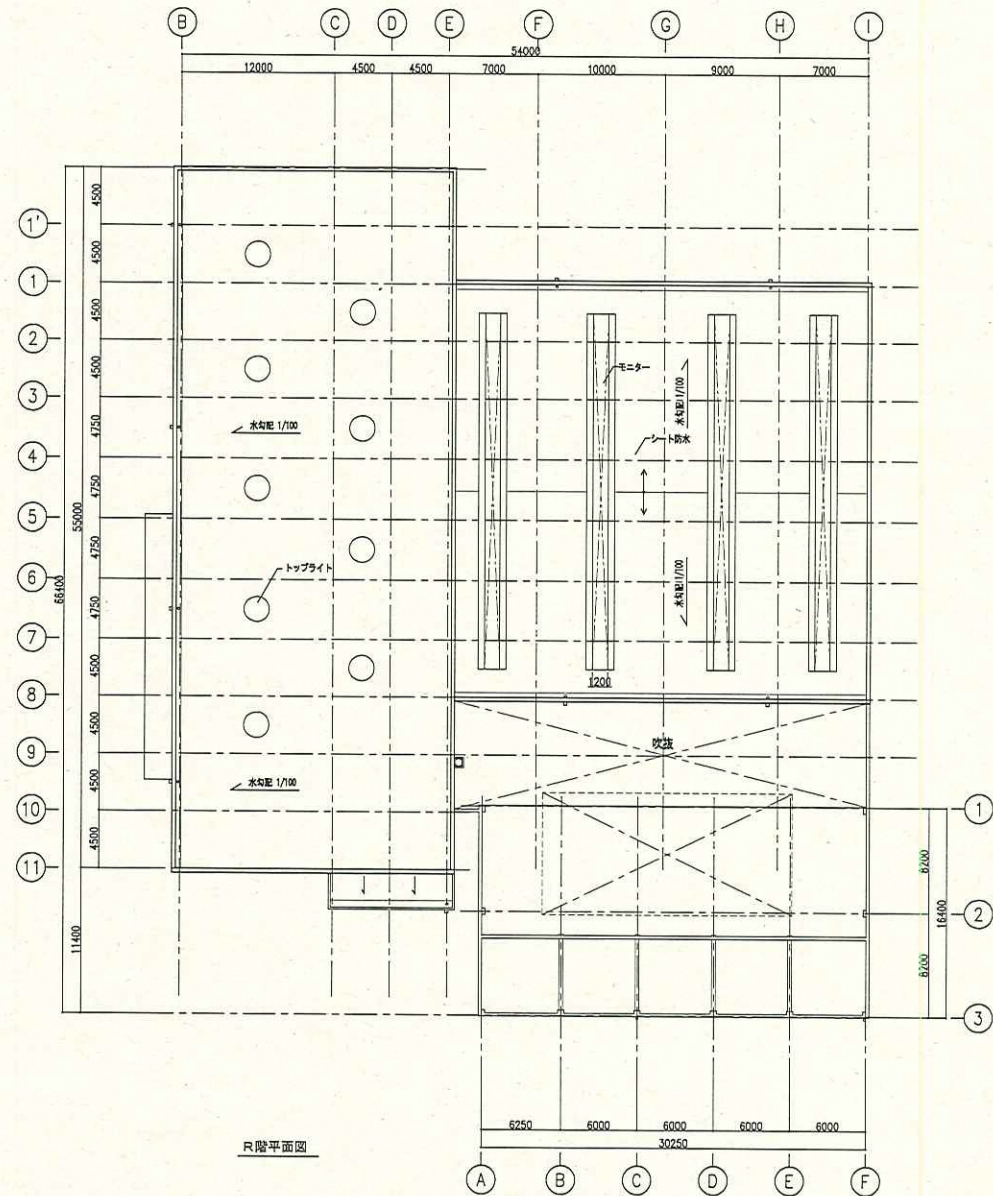

R階平面図

 


図面名称	縮尺	日付	図番
クレーン階・R階 平面図	A1=1:200 A3=1:400	2015.3.05	XX-XX





[illegible]

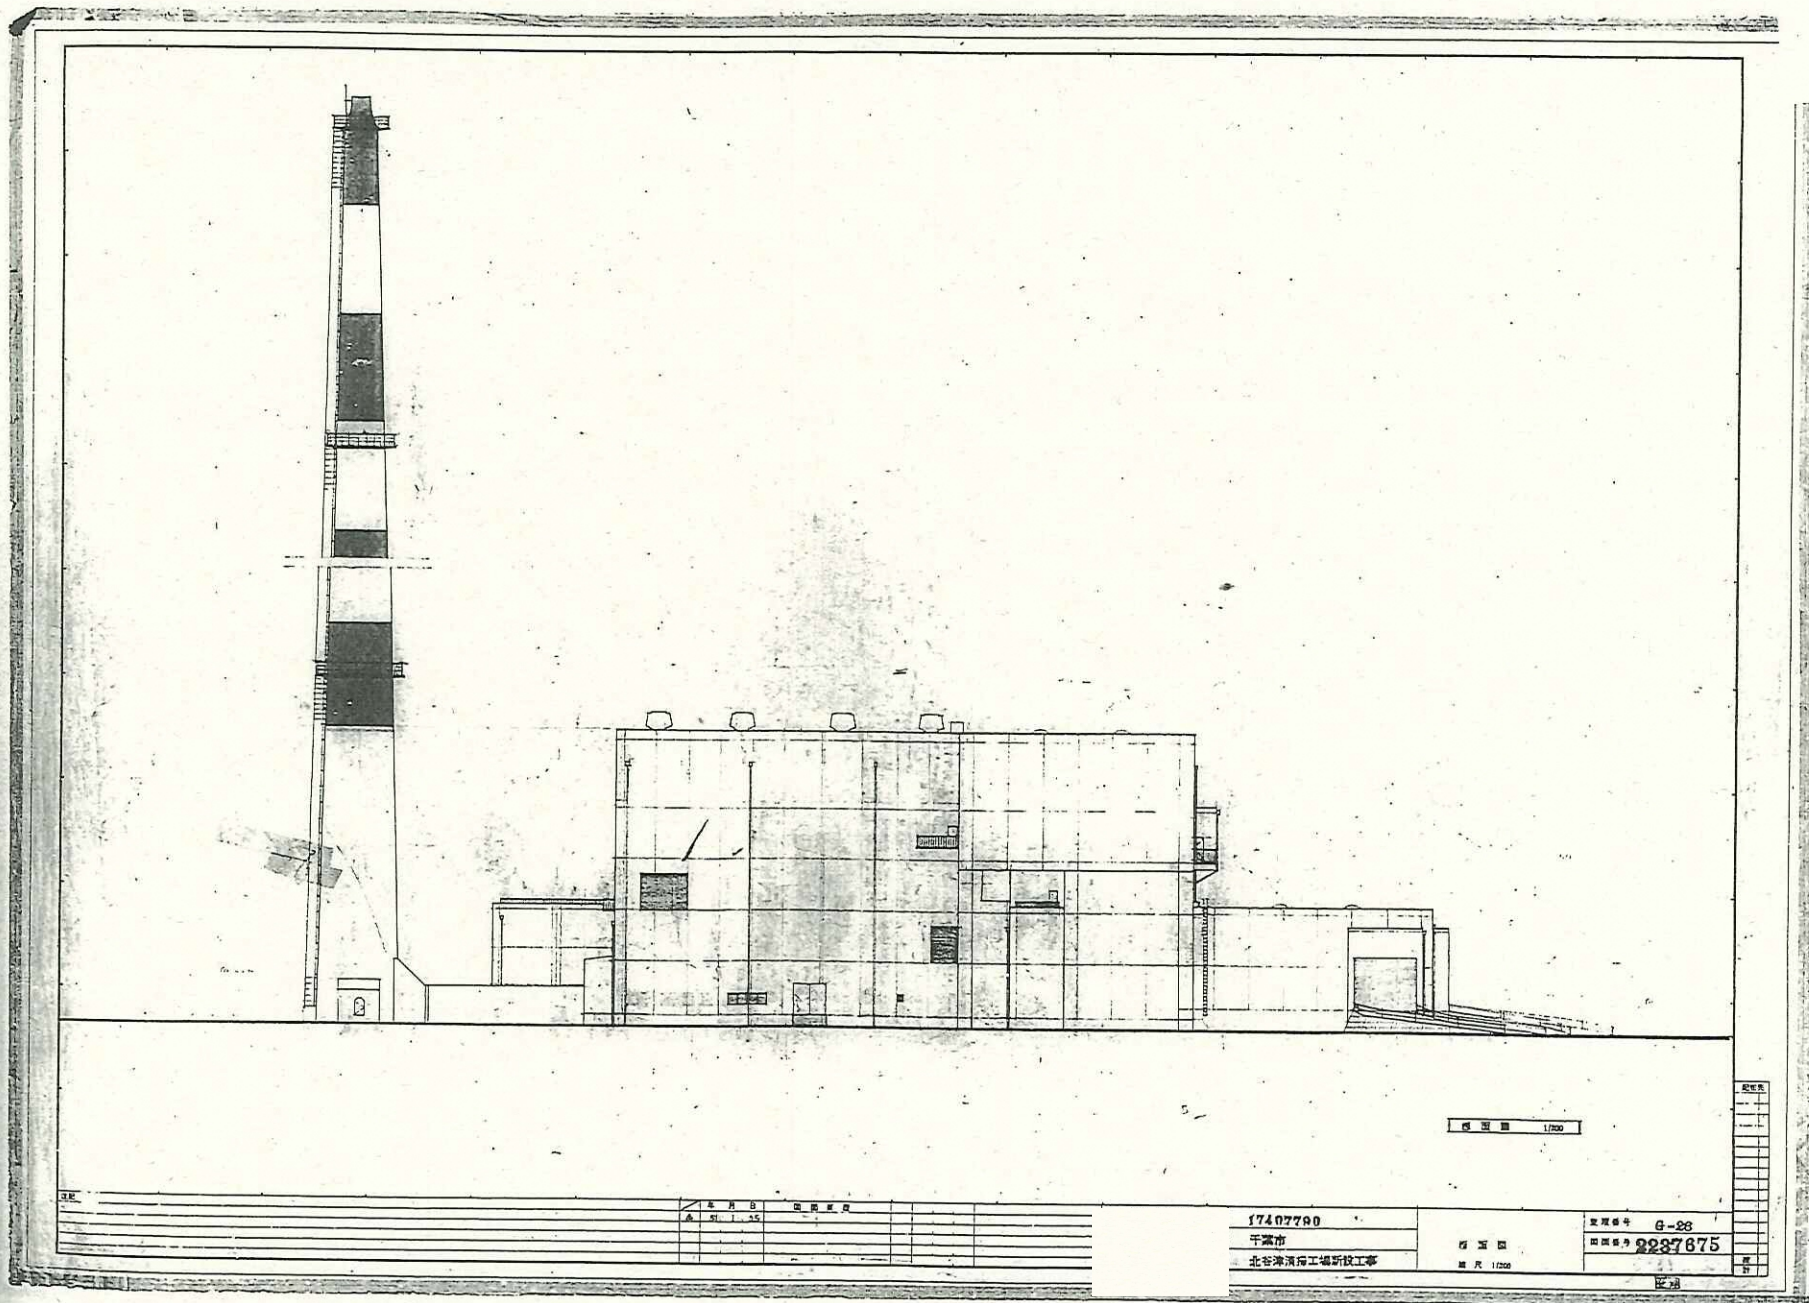



北谷津清掃工場敷地内建物図面



(2) 北谷津清掃工場煙突

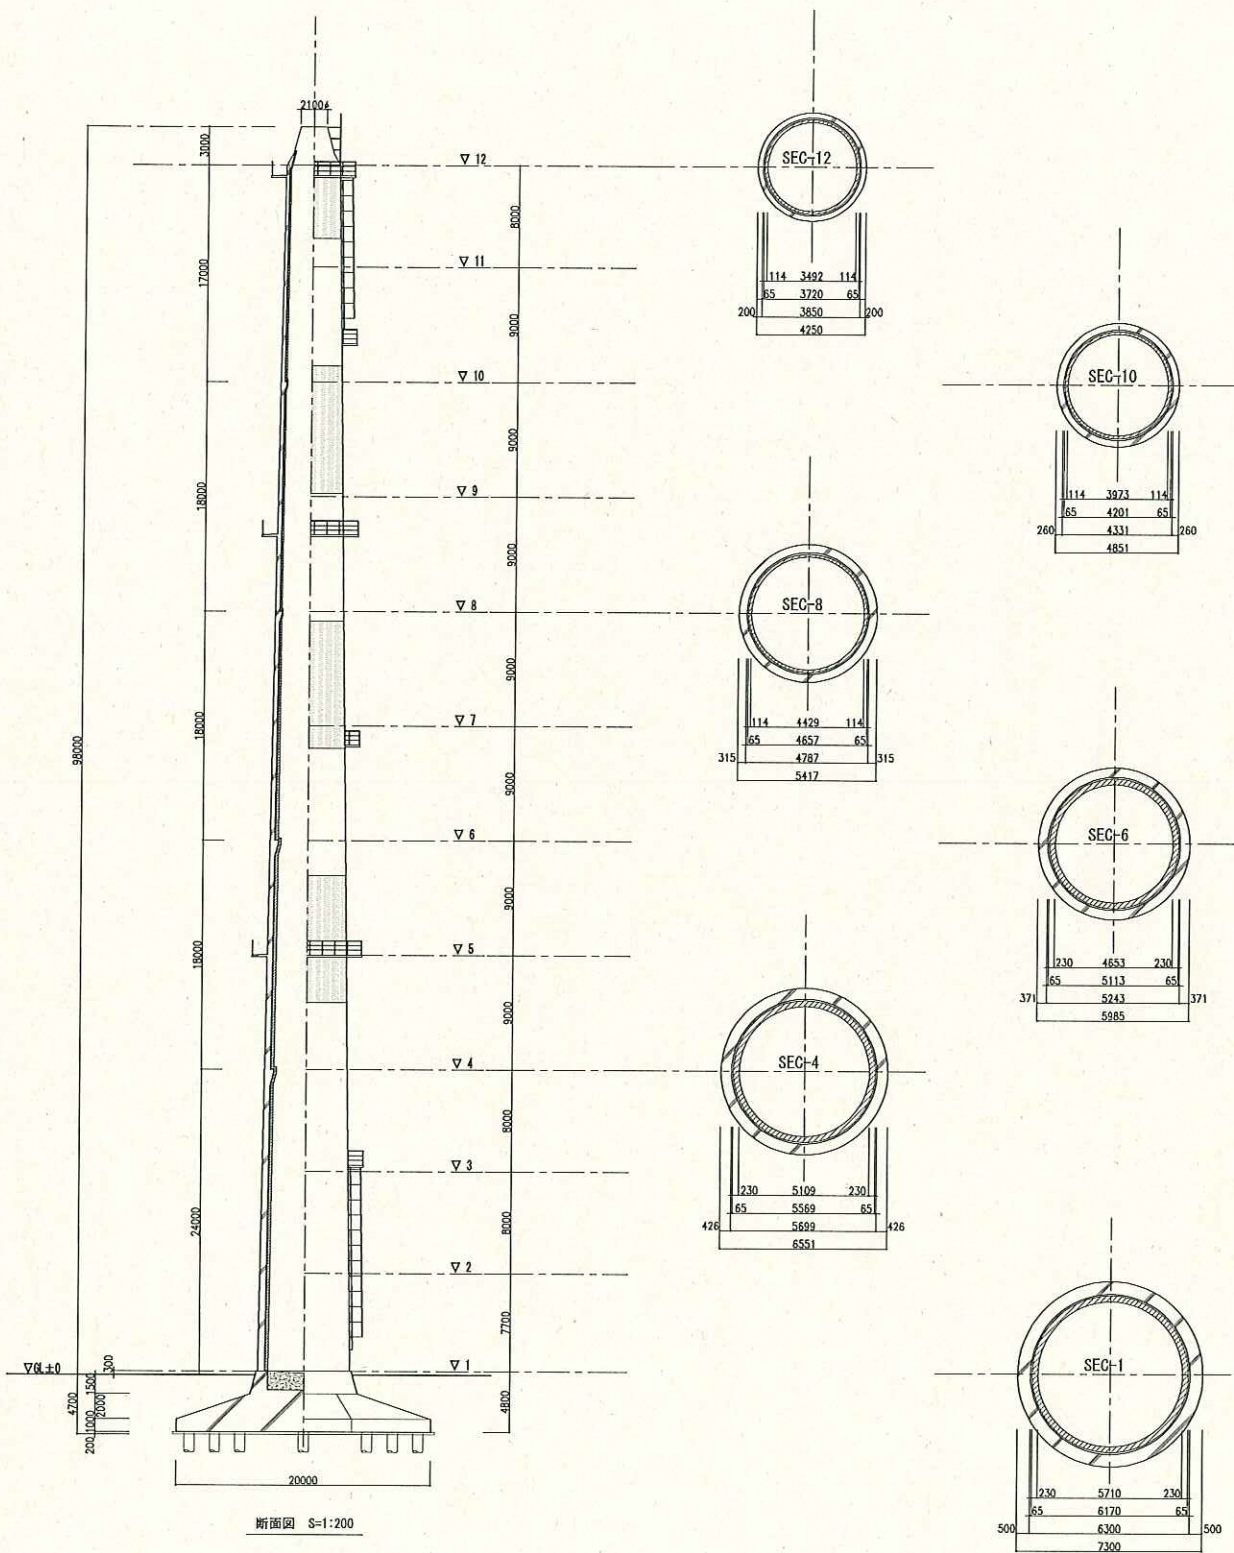


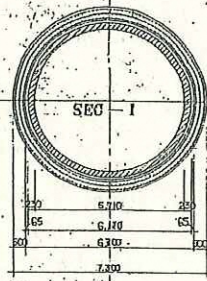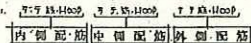

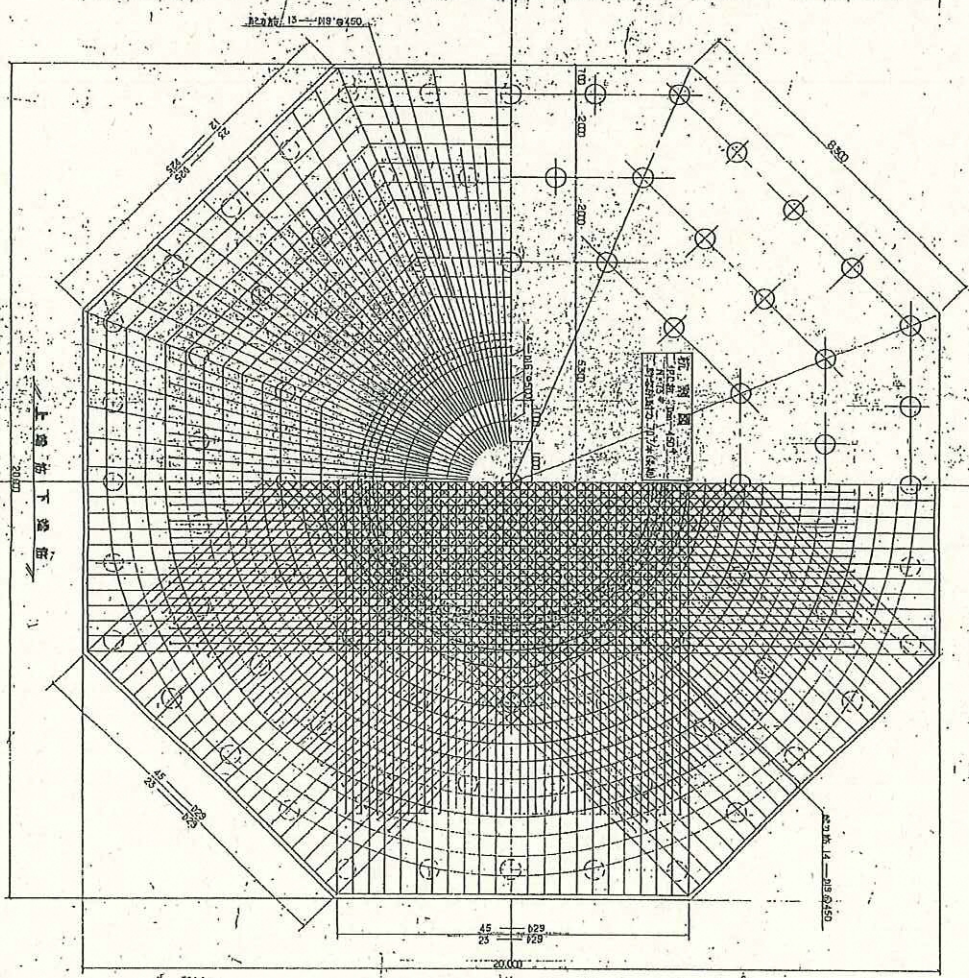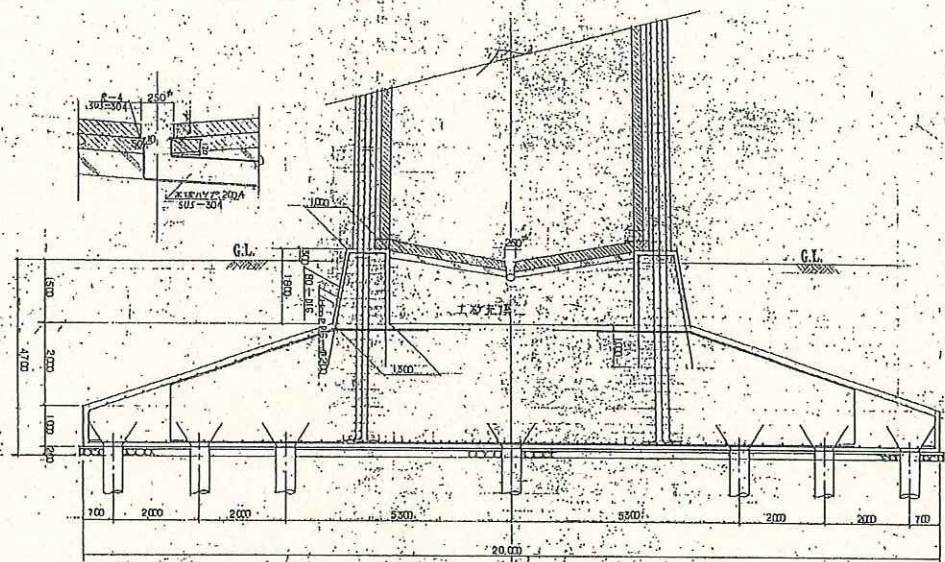

工程其他	

北谷津清掃工場敷地内建物図面

(3) プラズマ溶融センター



國
民

外 部 仕 上 要		注 意	
屋 根	長尺200-板瓦 瓦葺 (7)0.5 H=85 平瓦断掛材葺打 (7)4	出 入 口	スチール・アー・スチールシャッター
軒 瓦	—	窓	アルミサッシ・アルミカ・タリ
外 壁	長尺角張カ-ー板瓦 (7)0.4		
配 柱		軒・ 窓	既設壁ビ・角張 150±120
		省 窓	—
		窓 窓	既設壁ビ・省 100#
		暖 気 窓	—

戸建地上建										
区画番号	座		市街地		建築・型		瓦葺			備考
	下地材	仕上材	仕上材	厚さ	種類	仕上材	下地材	仕上材	屋根種	
1 ヲグロ屋場	R C	コンクリート(金)		70	○	コシブート(金) M+2.000.		屋根アフラワシ		直天
△本場	R C	コンクリート(白)	コンクリート打直し	100		.		屋根アフラワシ		直天
倉庫	R C	コンクリート(金)	コンクリート打直し	100	○	外装アフラワシ		屋根アフラワシ		直天
車庫用電気機器室	R C	コンクリート(金)	コンクリート打直し	100	○	外装アフラワシ		屋根アフラワシ		直天
住居	R C	木片化粧シート+2F	丸形板土	100	○	F5(C)12F ビニールクロス -付 PB(C)12F AEP	LGS	主地 PB(C)12F F	2300	... アサヒ
築年不明住宅	R C	300年ビニルクロソ2F	ソフトホネ	TS	○	下地はタタキ+12F PB(A)12FAEP	LGS	主地 PB(A)12F ガラスウル取込	2400	床高 L=1.200 点検口


	下 地 材	仕 上 材	塗 料	防 火 性 能 認 定 番 号			
R.C	炭素コンクリート造	V.A.T	ビニルアスベストライル	S.O.P	合成樹脂合ペイント	FB.t+9.F.12.3	不燃1003号
C.B	コンクリートブロック造	V.T	ビニルライル	V.P	塩化ビニル樹脂エナメル	北焼FB.t+9.F	不燃1004号
A.L.C	軽量気保コンクリート造			F.P	フタル酸樹脂エナメル	ｸﾞﾗｽｸｰﾙ保温板	不燃1031号
S.C	鉄骨造			E.P-I	合成樹脂エマルションペイント	ｸﾞﾗｽｸｰﾙ化粧保温板	不燃1032号
L.G.S	軽量形鋼造				1種(フタル酸樹脂)	ビニール70ス	第0003号
W	木造	P.B	石膏ボード	E.P-II	合成樹脂エマルションペイント		
		F.B	プレキャストボード		珪藻土(塩化ビニル樹脂)		
				C.L	グライラッカー		

8	付工券	9.3.17		
12号	姓 名 姓 名	年月日		承 担

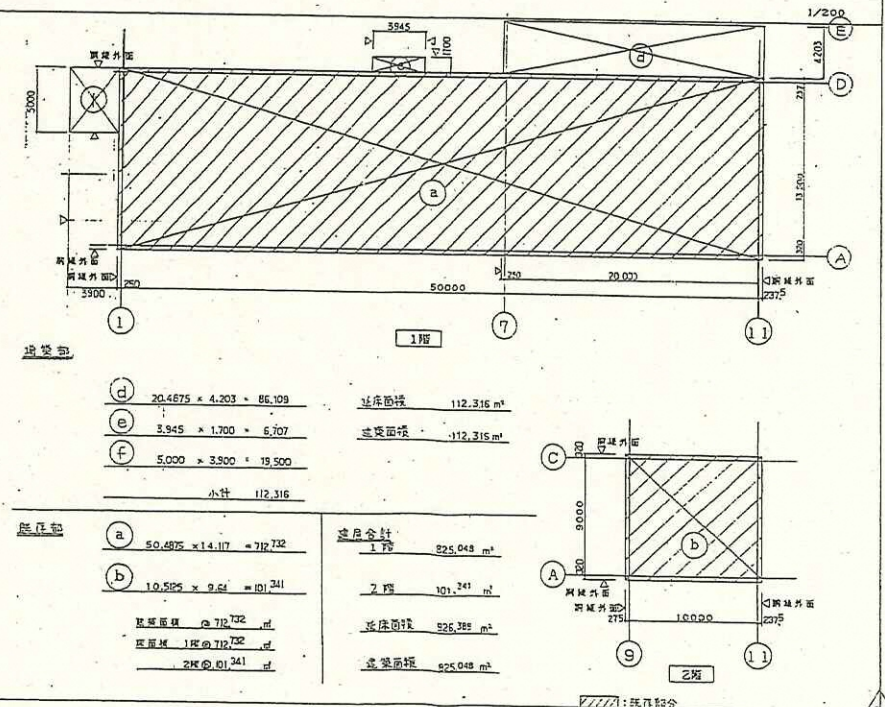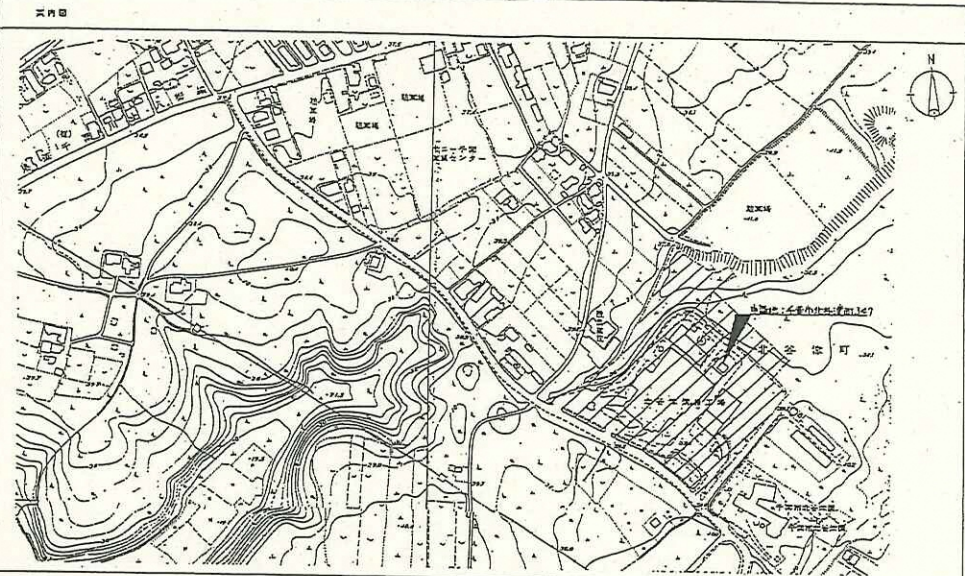

工事名称	北谷湾カラズマ造橋センター 改修工事	No. KPK-004	金	枚	A1
図面名称	橋梁概略 仕上 案内図 竣工図	発行 図番	9	1	
縮尺	1/200	作成	9年	3月	17日



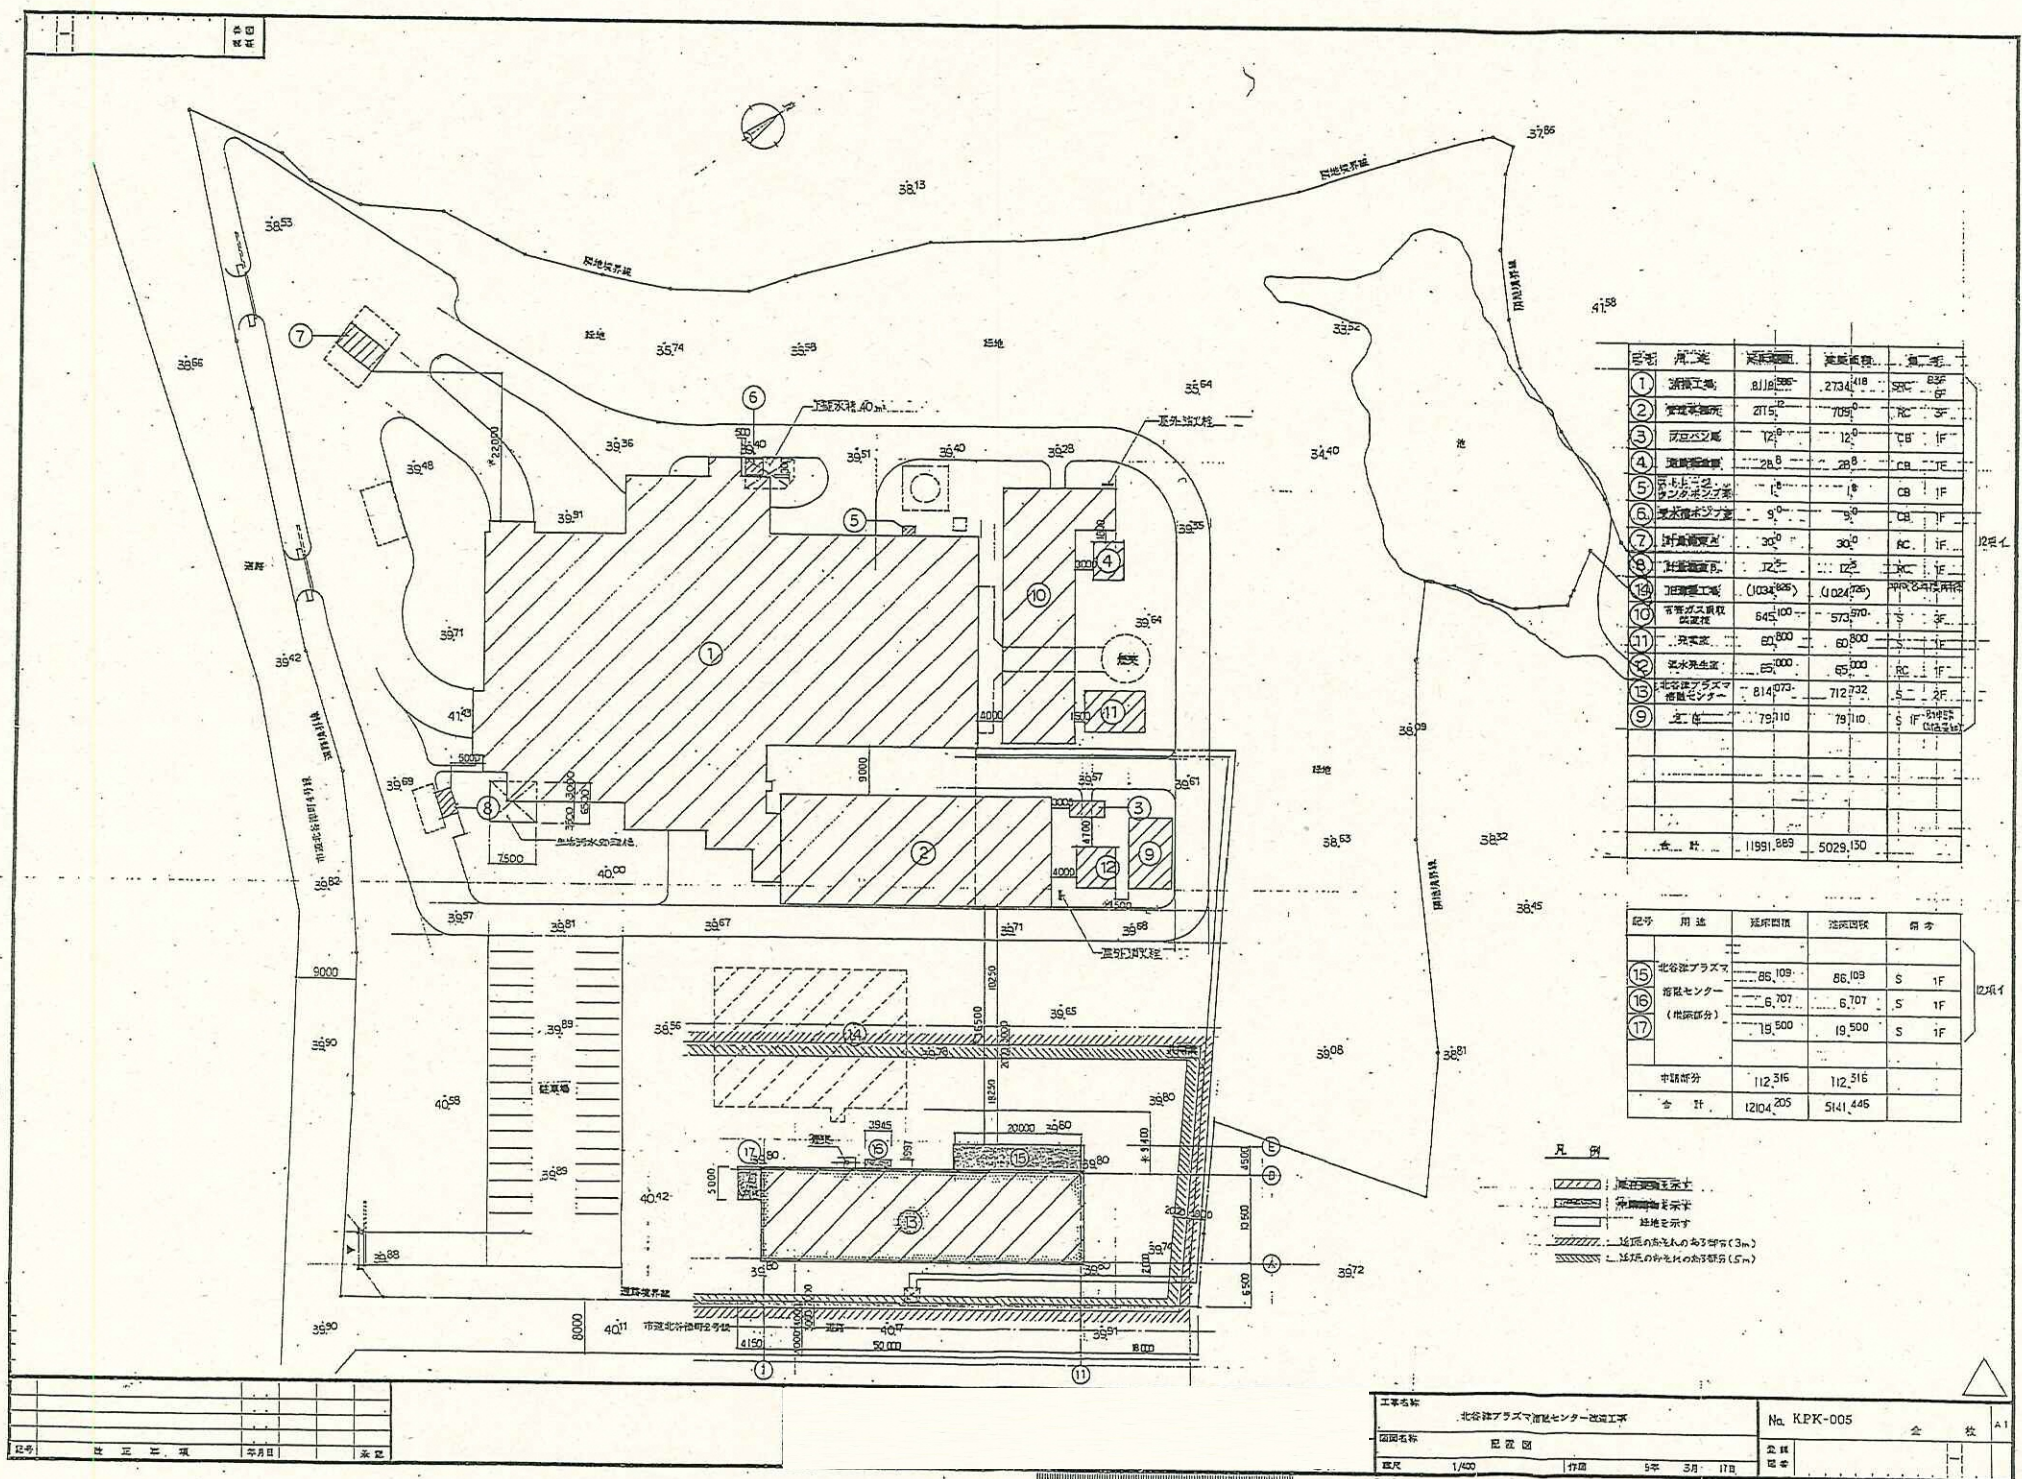





番号	用途	延床面積	延床面積	階数

番号	用途	延床面積	延床面積	階数
⑮	北谷プラザ	86,109	86,109	S 1F
⑯	新築センター	6,707	6,707	S 1F
⑰	(附属部分)	19,500	19,500	S 1F
⑱	中継部分	112,316	112,316	
合計		1210,205	5141,446	

凡 例

既存建築物を示す
 新築建築物を示す
 境界線を示す
 1. 延床面積の約3分の1の範囲(3m)
 2. 延床面積の約3分の1の範囲(5m)


工事名称	北谷プラザプラザセンター改修工事	Na. KPK-005	会社	A1
図面名称	配置図	金額		
図尺	1/400	作成	5年 3月 17日	

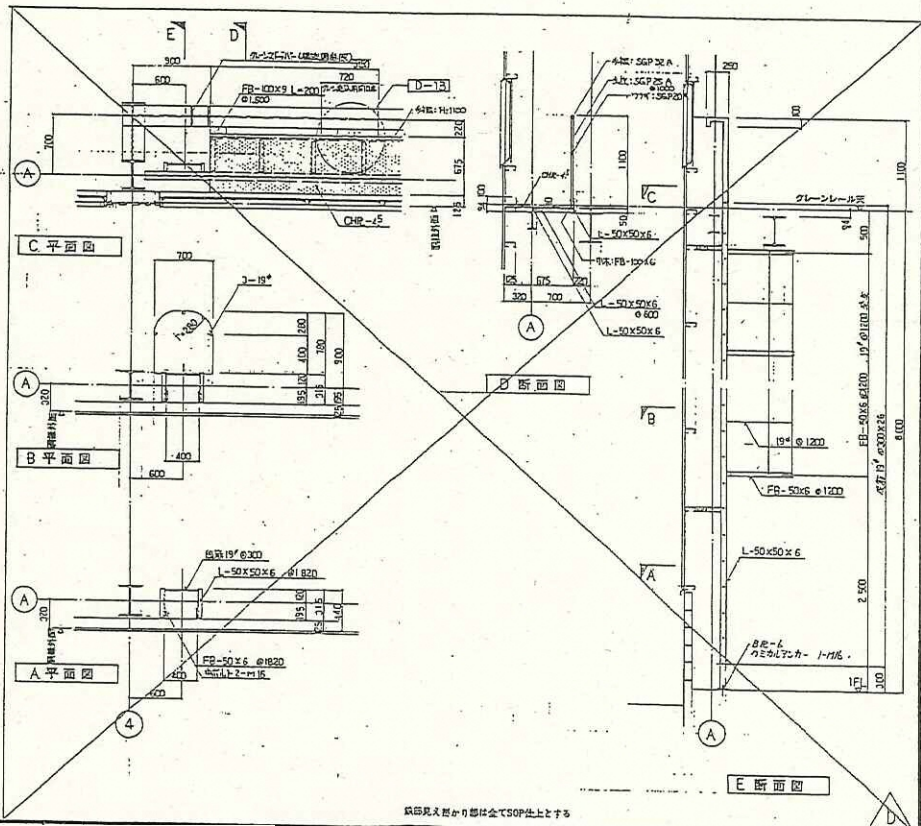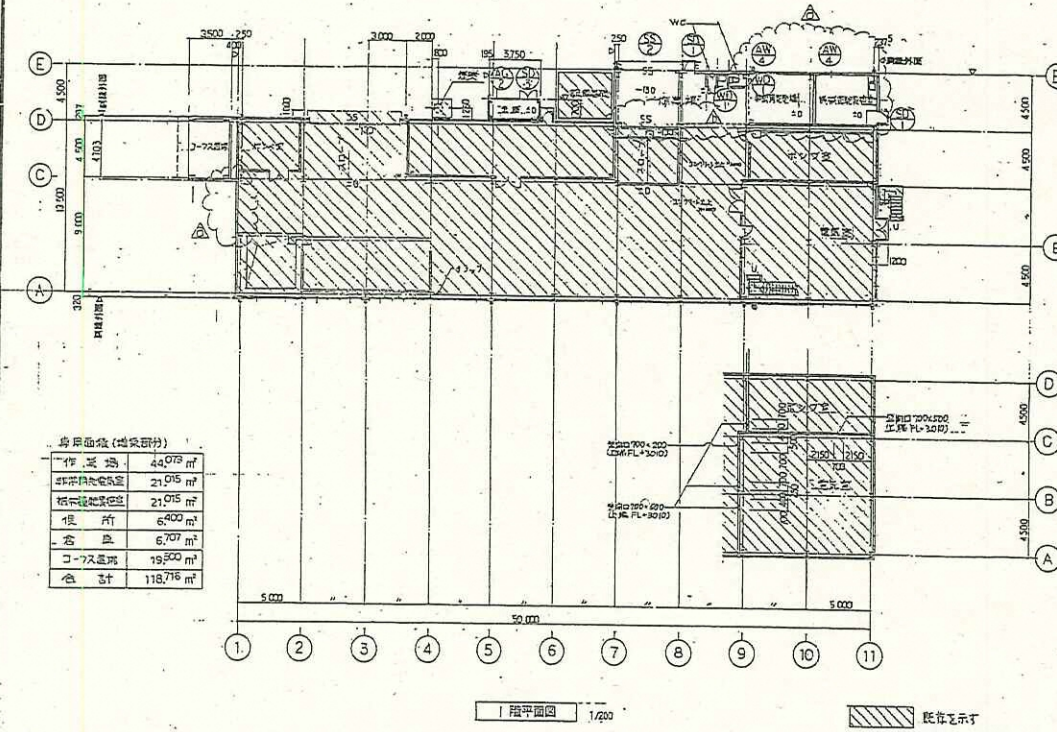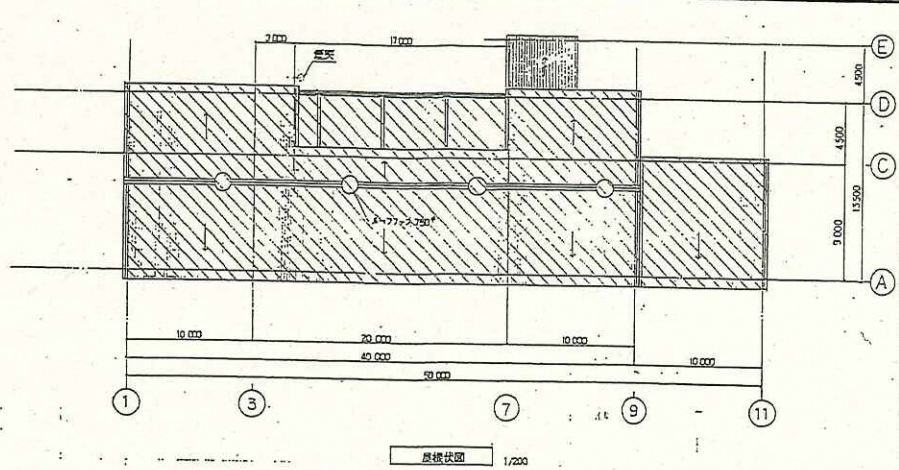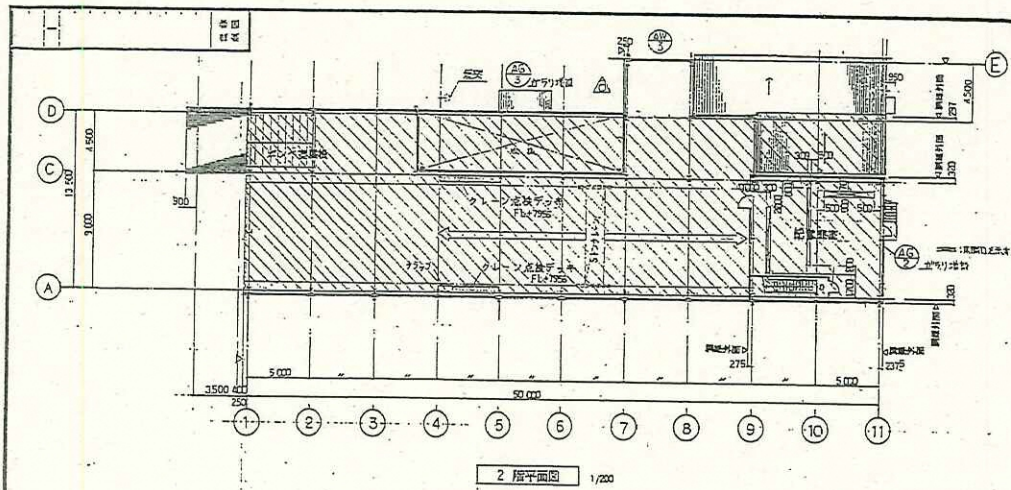


a	予製鉄骨造化材、タチキニ造	4,311	
b	既設切造		
12号	注 正 事 項	年月日	承認

既設を示す
注: 既設は破線で示す。破線は破線で示す。


工事名称	北谷1号アミマ海線センター改修工事	No. KPX-006	全 校	A1
図面名称	平面図 屋根状図	全 11 図		
縮尺	1/200	1/200	9月 4月 15日	

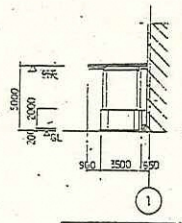


コーラス部断面図

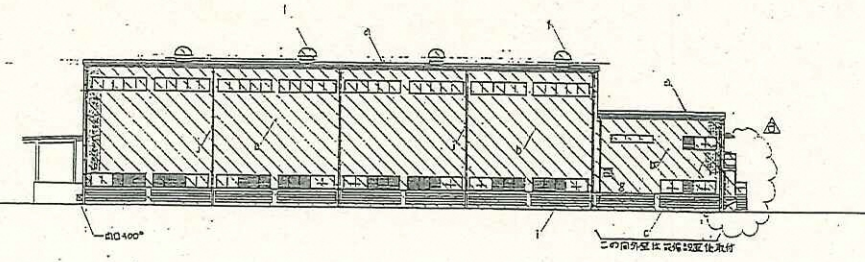


南側立面図

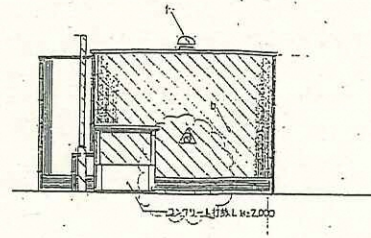

西側立面図

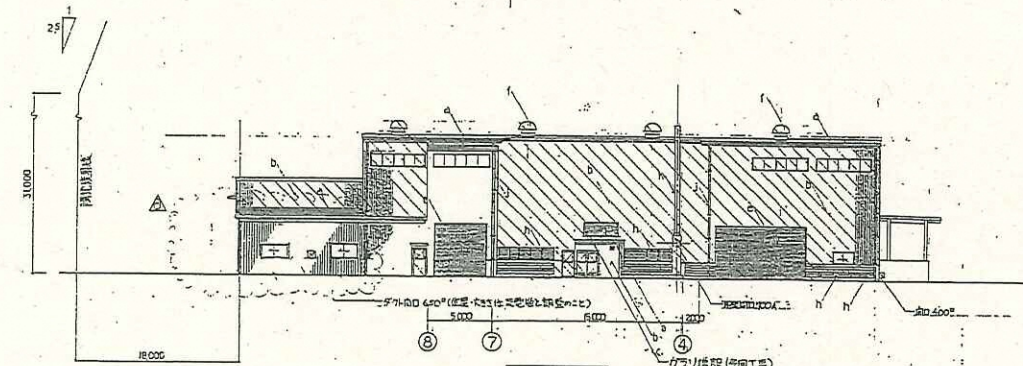


北側立面図

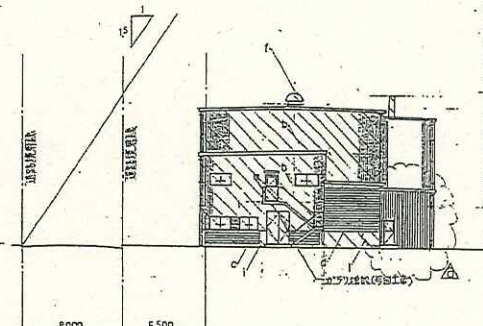


東側立面図

- a: 5.5R100-100 前版 90° 110° (付設部材打設)
- H. シェッター取付部材

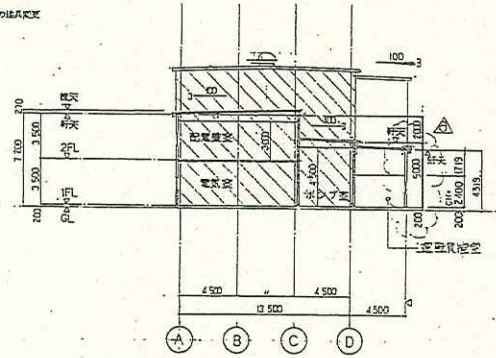

10部断面図

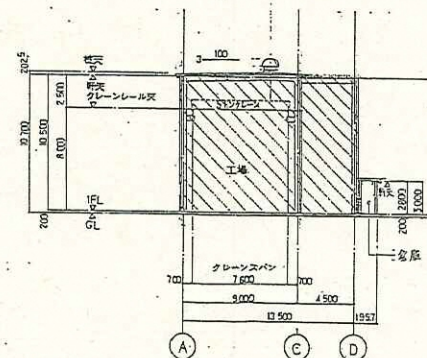

5部断面図

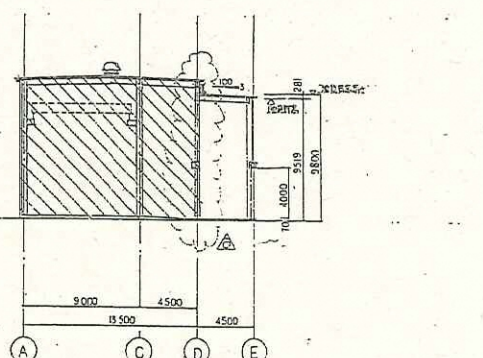


7部断面図

二重線を示す

材料名	5.5R100-100 前版 90° 110° (付設部材打設)	1, 3, 17
数量		
単位		
備考		

工事名称	北分5号アスベストセンター 改修工事	No. KPK-007	全 枚	A1
図面名称	立面図 断面図	図 号		
縮尺	1/200	作 図	8 年 3 月 17 日	

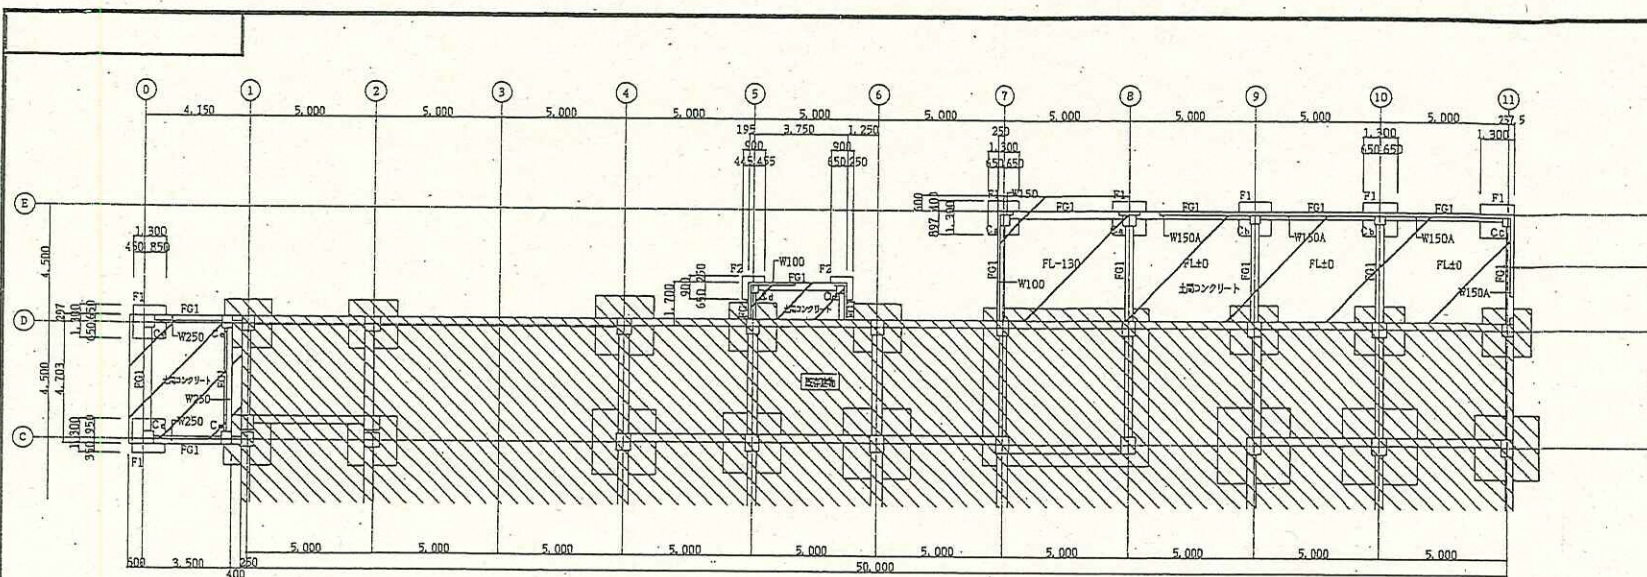

基礎伏図 S=1:100

柱梁リスト S=1:30		
柱番号	Ca	Cb
断面		
主筋	S-D19	S-D19
HCCP	D10 - e100	D10 - e100
D.HCCP	D10 - e400	D10 - e400
柱番号	Cc	Cd
断面		
主筋	S-D19	S-D19
HCCP	D10 - e100	D10 - e100
D.HCCP	D10 - e400	D10 - e400

梁梁リスト S=1:30	
梁番号	FG1
断面	
b x d	300 x 550
上筋	2 - D16
下筋	2 - D16
S.r.d	D10 - e200

土間コンクリート S=1:20	
FL	
150, 150	D10 2本/200





コークス壁地盤 S=1:30	
W200	
1,000	D10 - e200 (92)
150	D10 - e200 (97)

コークス壁地土間コンクリート S=1:20	
FL	
150, 150	D12 2本/200 (77/92)

外壁 C.B 下段 S=1:30	
W150A	
1,000	D10 - e200 (92)
150	D10 - e200 (97)


記号	図	単位	年月日	承認

工事名称	北谷線プラズマ溶接センター改修工事	No.	KPK-106	全 数	A1
図面名称	基礎伏図・柱梁・梁梁リスト ワーキング詳細図	図 号			
図尺	S=1:100 S=1:30	作成	9年 3月 30日	図 号	

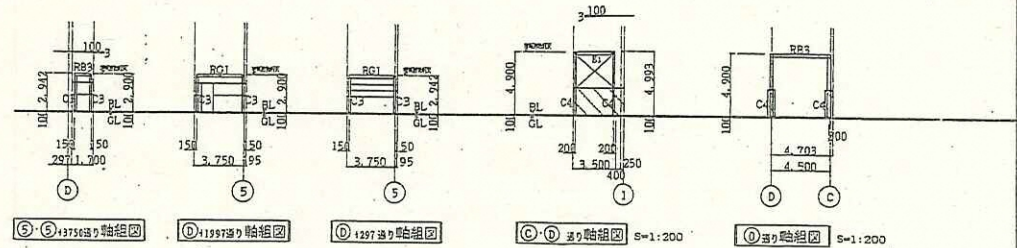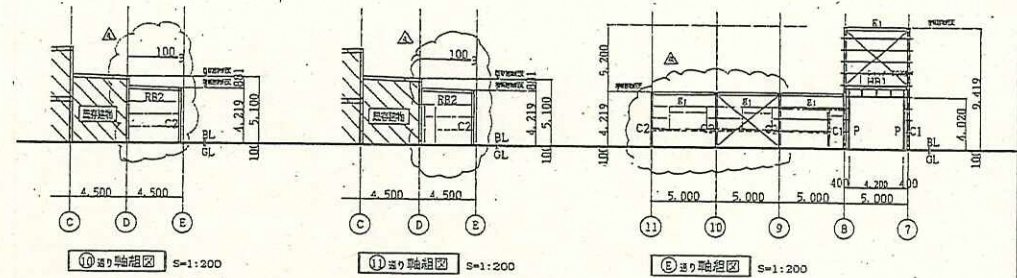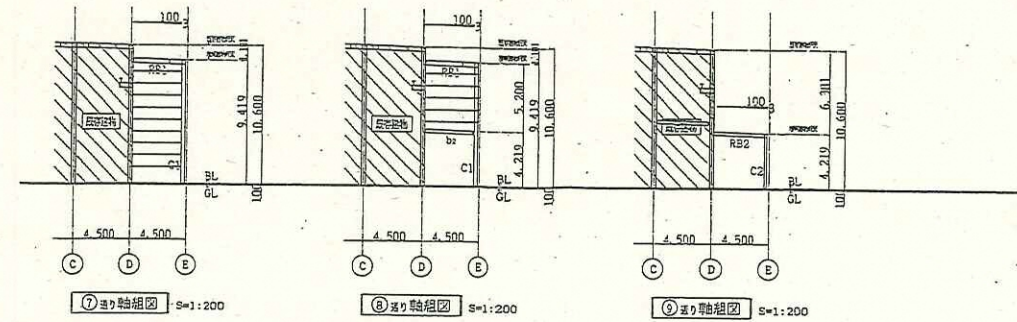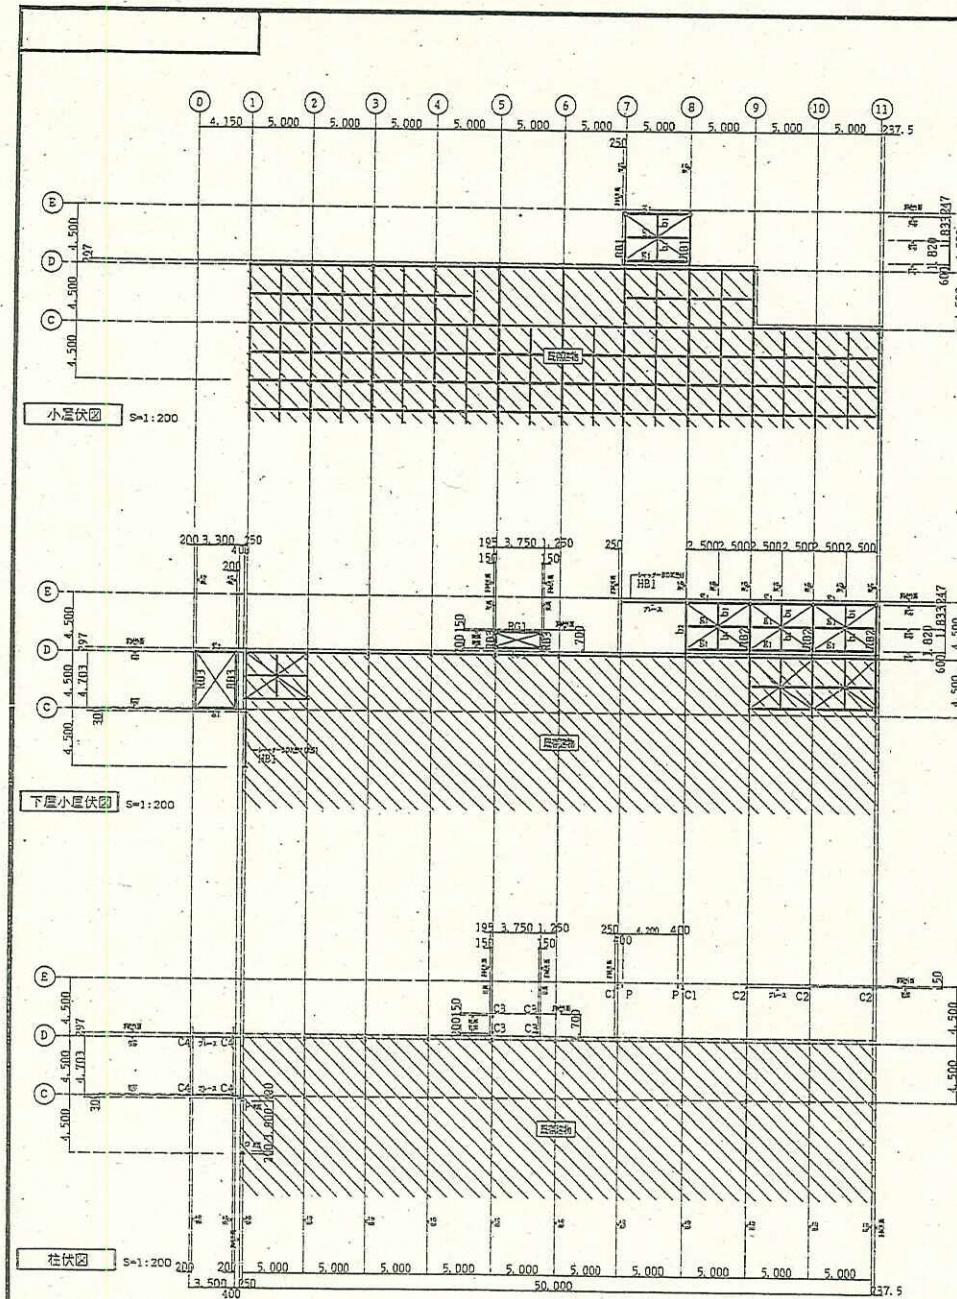

部材リスト					
C1	RH-294 × 200 × 8 × 12	g1	RH-200 × 100 × 5.5 × 8		
C2	RH-194 × 150 × 6 × 9				
C3	C-100 × 100 × 3.2				
C4	RH-200 × 100 × 5.5 × 8	b1	2C-100 × 50 × 20 × 2.3		
P	C-200 × 80 × 7.5 × 11	b2	RH-248 × 124 × 5 × 8		
HB1	C-200 × 80 × 7.5 × 11 (上下) D=750	ブレース	小ブレース M16	大ブレース M20	
	C-200 × 80 × 7.5 × 11 (クイバー) Ø900	鋼板	鋼板 C-125 × 50 × 20 × 3.2 Ø910	鋼板内装 C-100 × 50 × 20 × 3.2 Ø955	
符号	メンバー	2階	3階	4階	5階
RB1	RH-346 × 174 × 6 × 9	9x65x405	9x170x405	24-M16	6x260x165
RB2	RH-248 × 124 × 5 × 8	9x45x285	9x120x285	16-M16	6x170x165
RB3	RH-200 × 100 × 5.5 × 8	9x65x405	12x100x285	16-M16	6x140x165
RG1	RH-200 × 100 × 5.5 × 8	9x65x405	12x100x285	16-M16	6x140x165

KPA-001

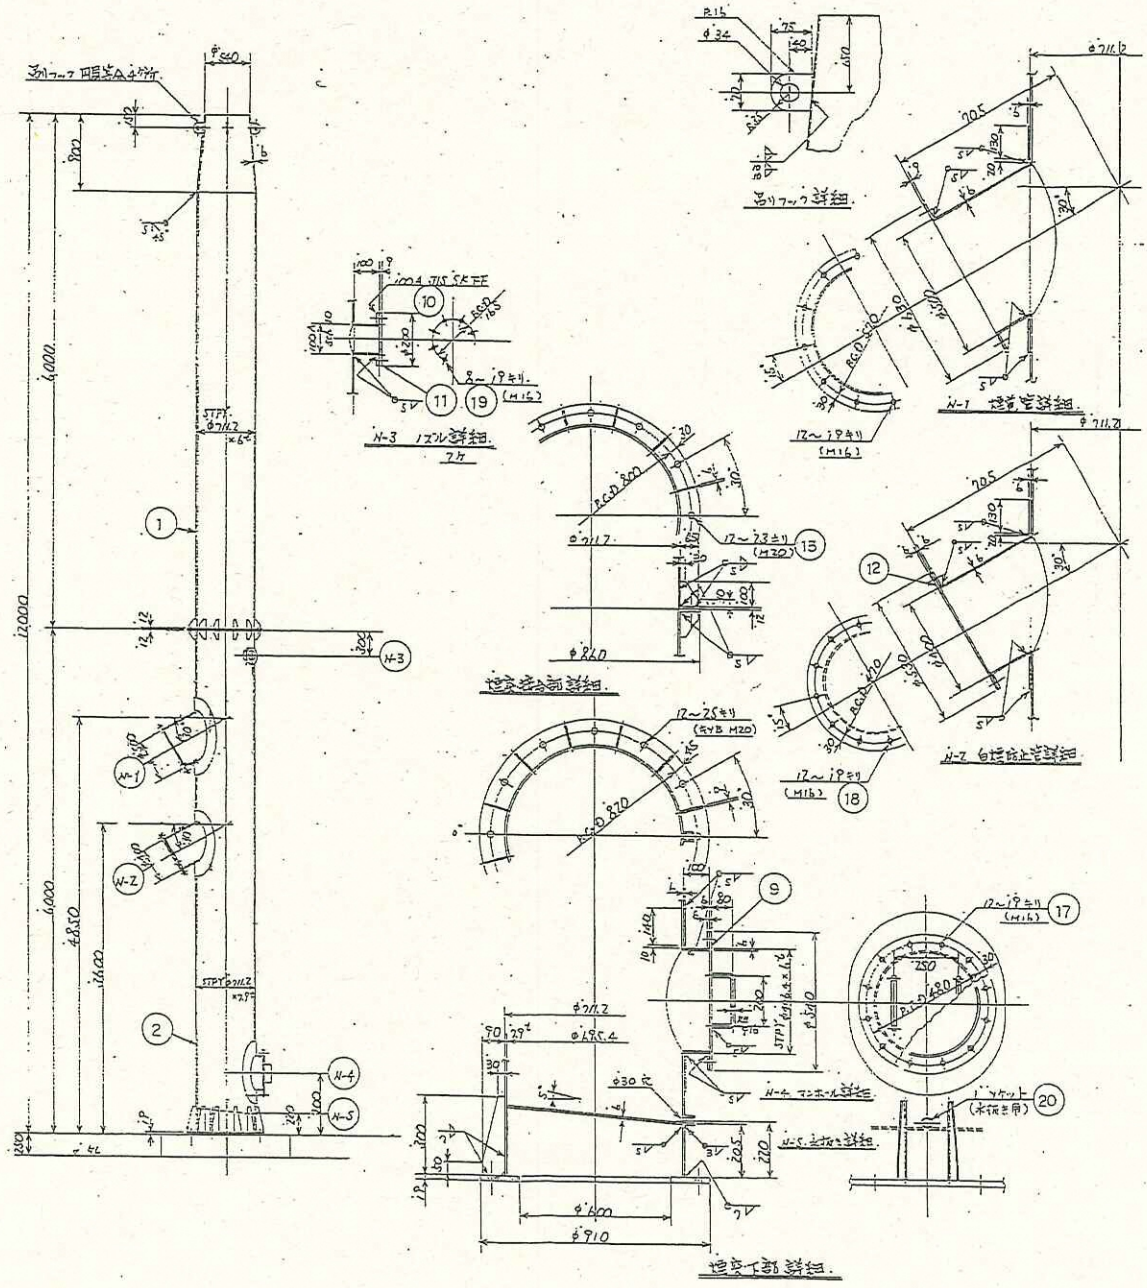

設 計 仕 様		
形 式	新 機 型	
数 量	1 基	
設 計 範 囲		
高 さ	12m	
炉ガス温度	160℃以上	
頂部口径	外径 540mm	
底部口径	外径 711.2mm	
材 質	本 体	STPY

N-1	ガス入口	SS400 25A ヴァルブ
改訂	改訂事項	年月日	機務

工事名	北谷津プラズマ溶接センター改修工事	
図名	煙突外形図	
図尺	1/50	平成9年 11月 24日
図番	KPG-091	