

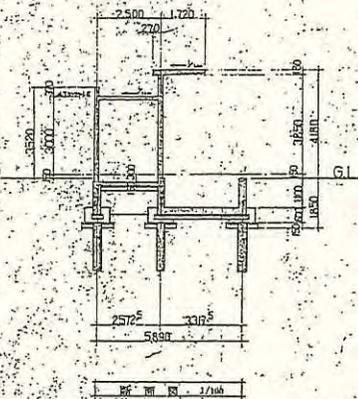
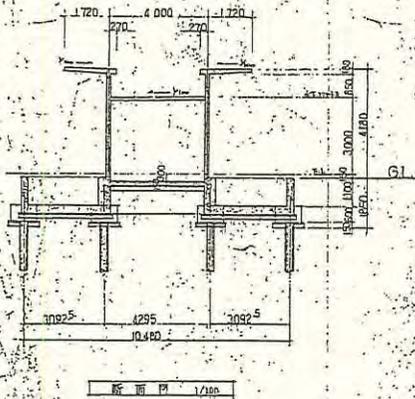
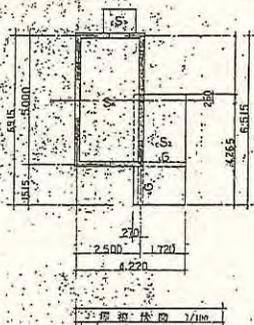
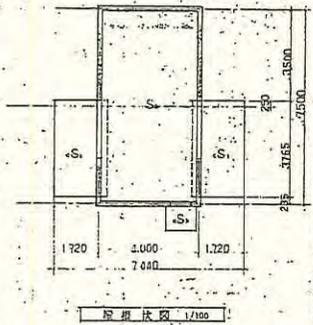
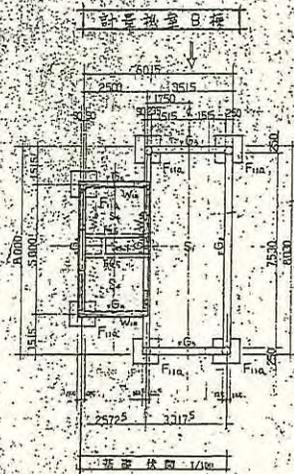


煙突		
計画通知書(工作物)S50.10月		
工作物の高さ	100m	
築造面積	136.563m ²	
地下部	GL-4500まで 杭: 450φPC杭×75本	
フーチング	八角形	20m口に納まる大きさ
地上部	GL+100m	GL~50mまで:レンガ1枚積み GL50~95mまで:レンガ半枚積み
	RCはGL+95mまで	
	GL+95m~100mはSUS304+プラスチックキャスト吹付(外80mm、内60mm)	

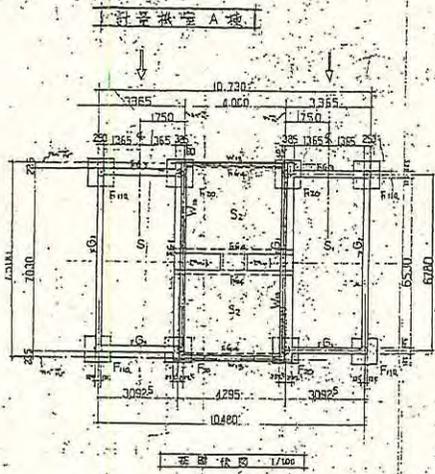

梁の寸法 1/20

	G1	G2	G3	G4	G5	G6
断面	梁部 中央	梁部 中央	梁部 中央	梁部 中央	梁部 中央	柱部 中央
上端筋	3-D22	2-D22	2-D22	3-D22	2-D22	3-D16
下端筋	5-D22	4-D22	2-D22	5-D22	3-D22	2-D16
スラブ筋	9φ @ 150	9φ @ 150	9φ @ 200	9φ @ 150	9φ @ 200	9φ @ 250
補助筋	4-D16	4-D16	4-D16	4-D16	4-D16	
備考	R10, R25, R40, R50, R60, R75, R90, R25485, R255					

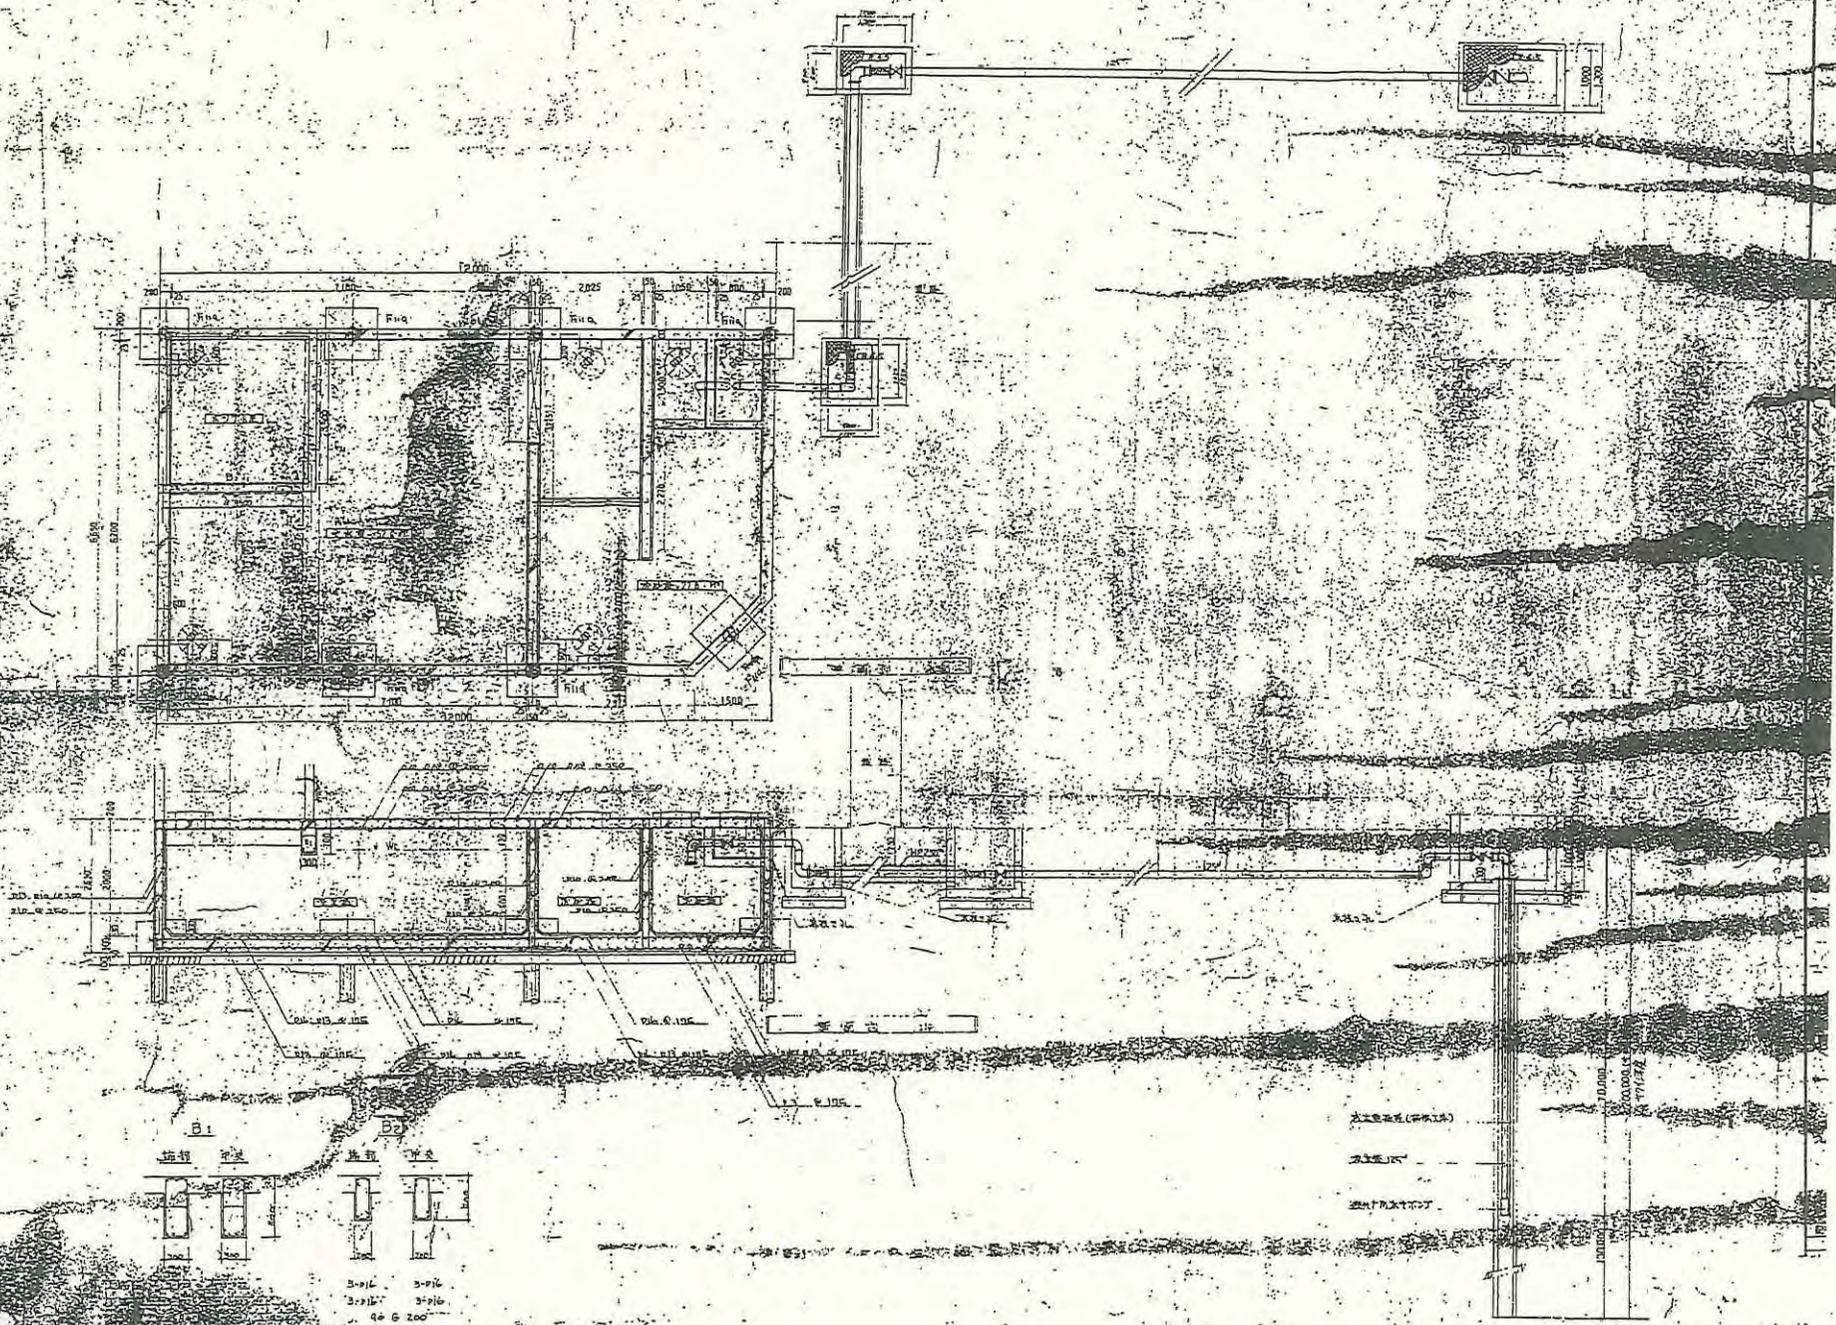

3-216 3-216
3-215 3-215
46 @ 200



注: 填充用C


平面図 縮尺1/200



ランス2A 横断面図 縮尺1/30

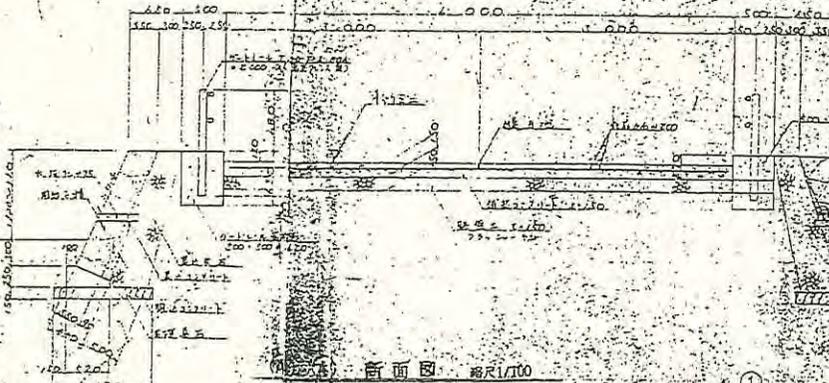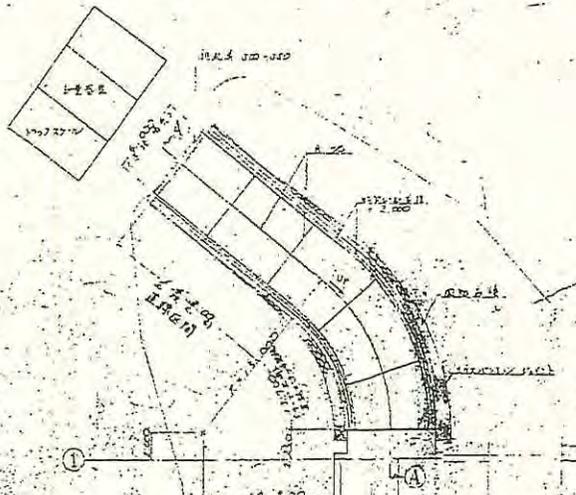

断面図 縮尺1/100


詳細図 縮尺1/5

詳細図 縮尺1/5

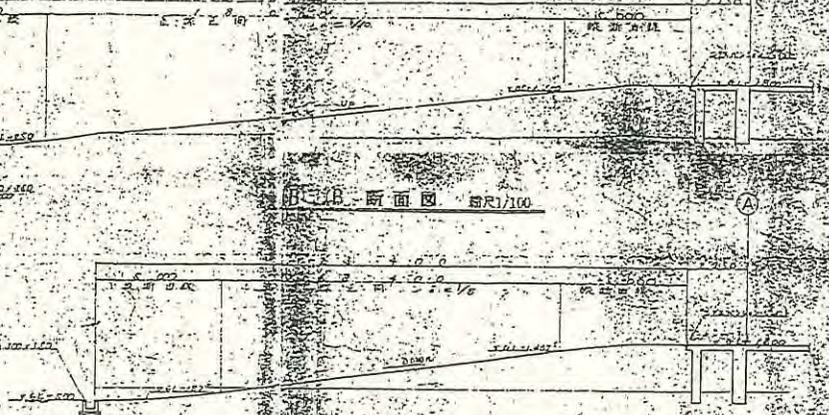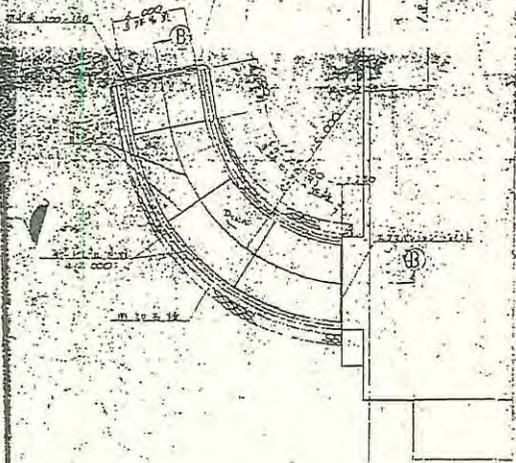

断面図 縮尺1/100

排水溝断面詳細図 縮尺1/10

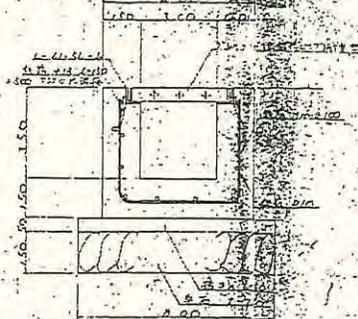


年月日	図面番号

E-9-015-084
 土木部

設計者
 監理者
 縮尺 1/100

北谷津清掃工場 灰固型化施設棟(旧 有害ガス吸収装置棟)図面	
建物	施設全体配置図
	立面図、断面図
	基礎伏図、梁伏図
	軸組図
	基礎詳細図
機械	危険物倉庫平面図、矩形図
	機器配置図(平面図)
	機器配置図(側面図)
	処理物バンカ廻り伏図・軸組図
	飛灰・セメント貯留槽廻り伏図・軸組図

灰固型化施設棟(旧 有害ガス吸収装置棟)			
計画通知書(建築物)S55.2月			
鉄骨造			
	外壁:ALC版リシン吹付		
	屋根:ALC版の上シート防水		
	1階	543.97m ²	4.5mH
	2階	46.23m ²	2.5mH
	3階	46.23m ²	6.5mH
	合計	645.1m ²	
	最高高さ	17.9m	
	最高軒高さ	17.3m	
計画部分	建築面積	573.97m ²	
PC杭			
	400φ12mL×63本(内試験杭13m×2本)		
	建築分:34本(GL-1500より下)		
	建築以外:25本(GL-1300より下)		
	危険物倉庫:4本		
危険物倉庫			
コンクリートブロック造			
	外壁:コンクリートブロック化粧積		
	屋根:鉄筋コンクリートスラブの上シート防水		
		30m ²	
	最高高さ	3.95m	
	最高軒高さ	3.50m	
PC杭	400φ12mL×4本		

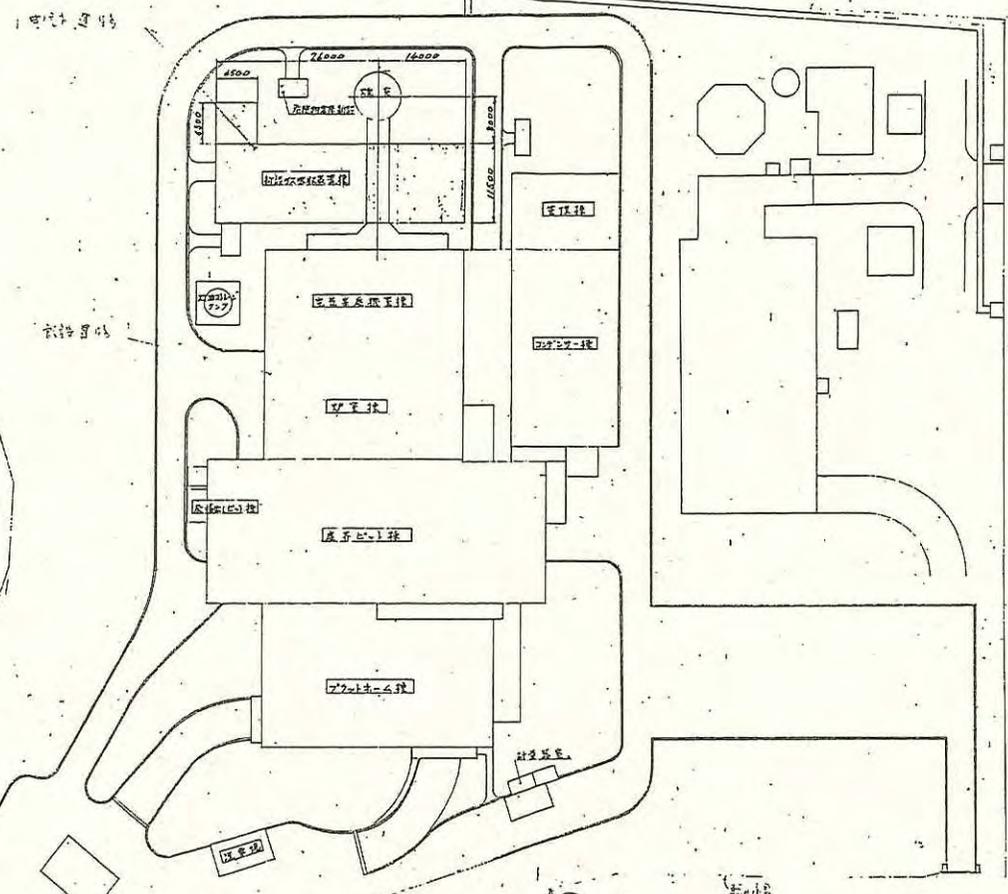




施設全体配置圖


FLAKTFABRIKEN
 EP-115707

GADELIUS


圖 面 表 格		
圖 號	圖 名	使用年月日

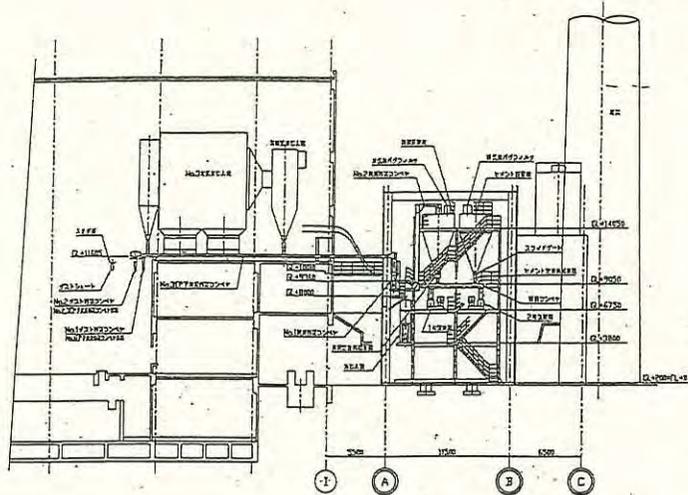


A-A 矢視

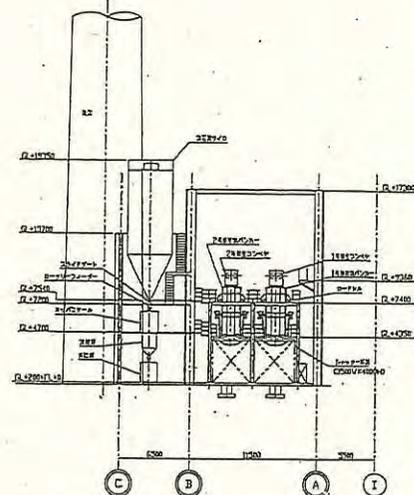

B-B 矢視

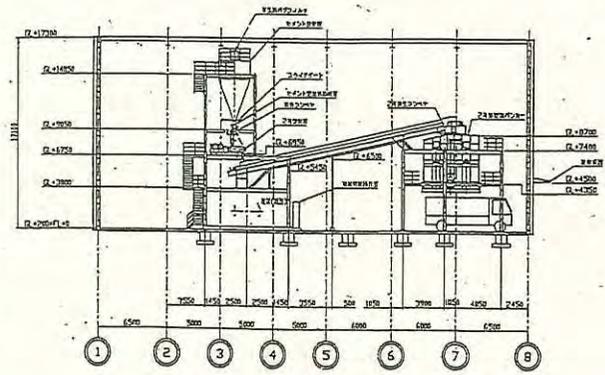







C-C 矢視

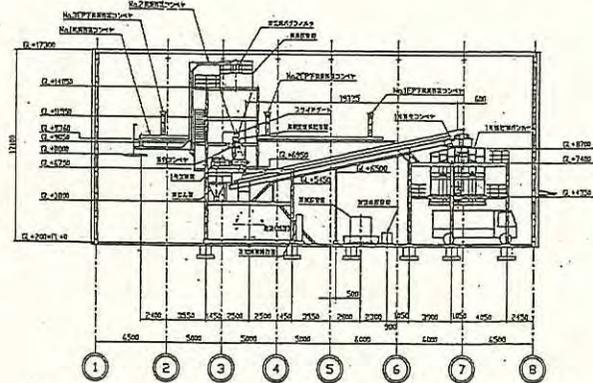

D-D 矢視


圖 號	圖 名	千 葉 市 院
機 器 組 成 圖 (側 面 圖)		
(縮 小) 1/200		
製 圖	審 查	3-023
機 器	CHI-K-2G	3/27

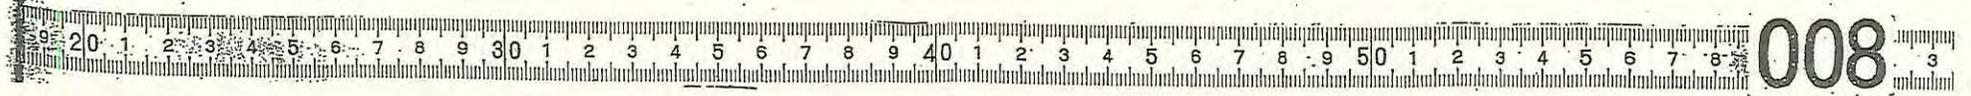

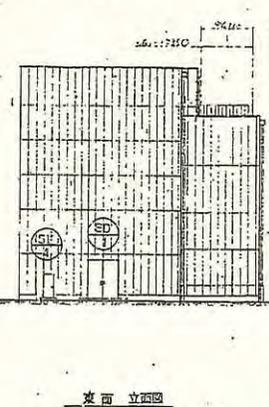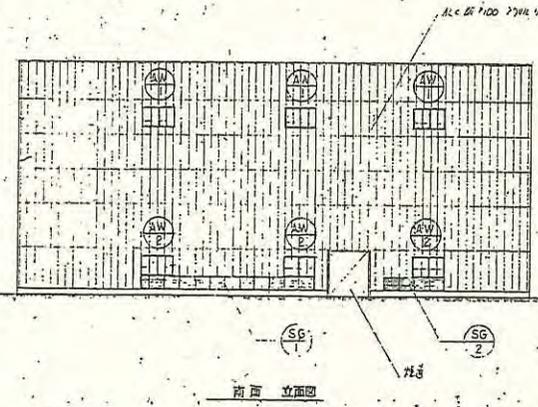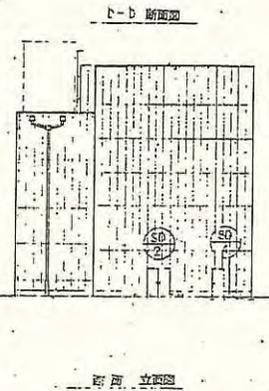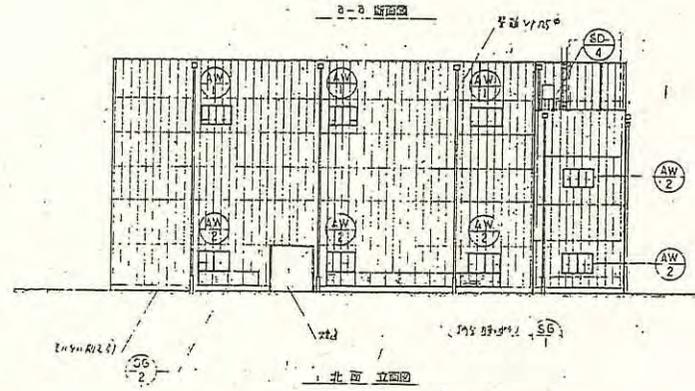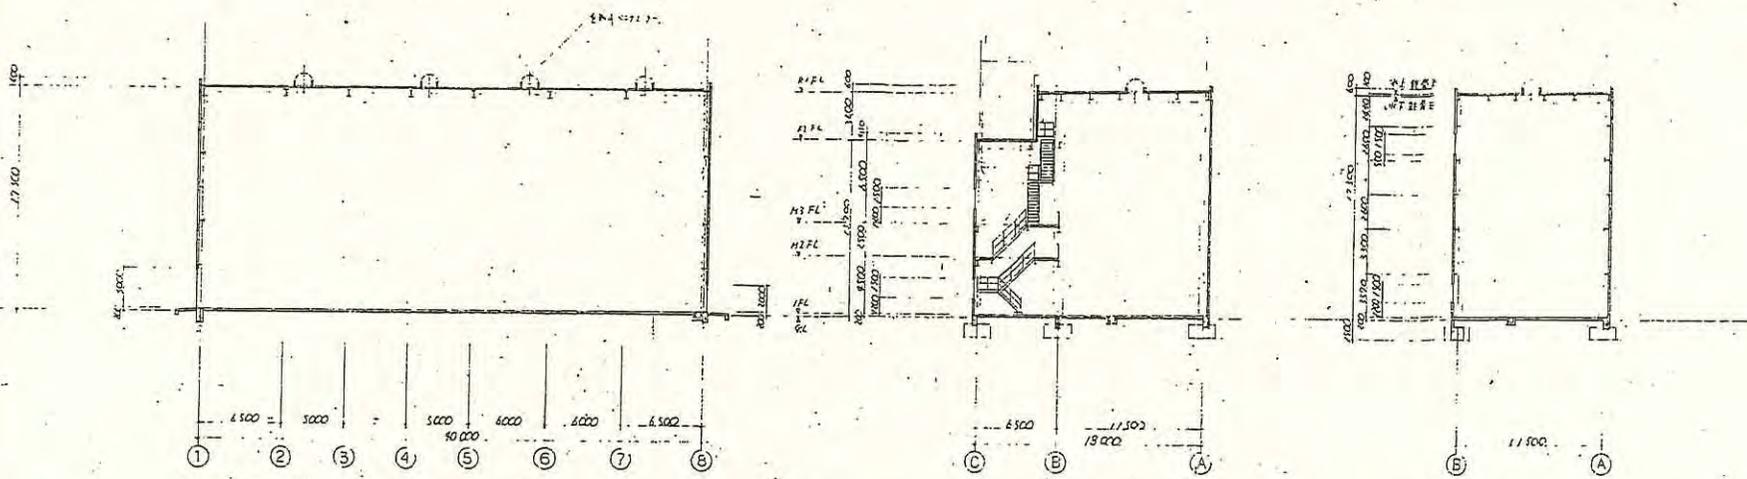


No.	Qty	Description	Material	Dimension	Remarks
1	1	千原市役所跡			
2	1	北台清洲工場公害防止施設建設工事			
3	1	FLAKTFABRIKEN			
4	1	FP-115/115			

株式会社
 GADENUS K.K.
 TOKYO, JAPAN

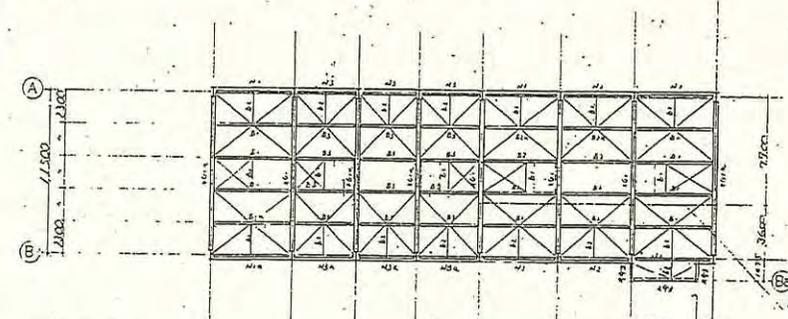


R1 扶圖


1:100

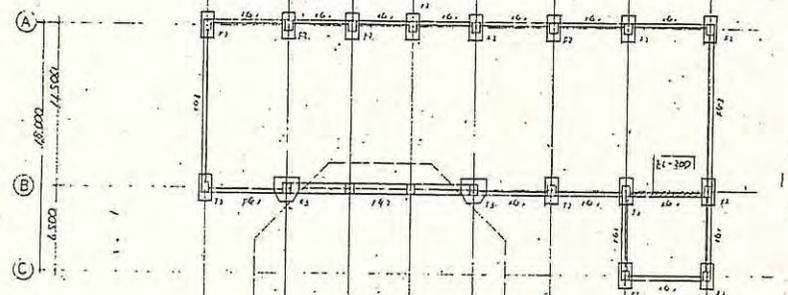

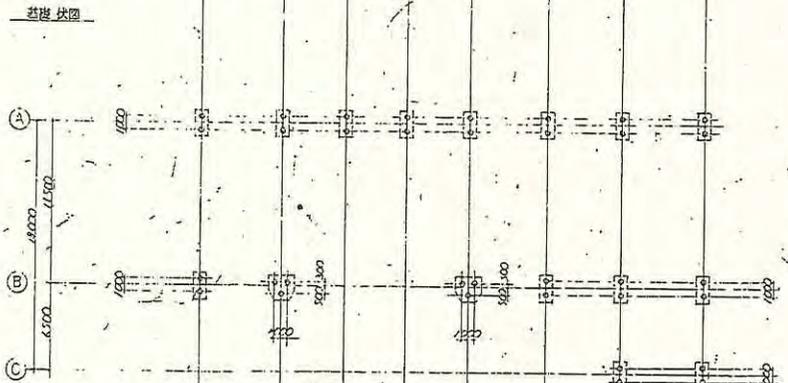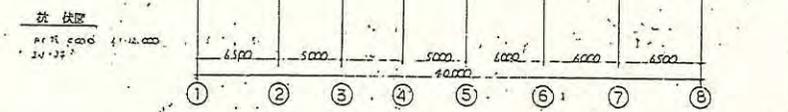
材料表			
符号	断面	符号	断面
C1	H-700-300-14-20	B1	H-300-150-6.5-7
C2	H-490-300-12-20	B2	H-346-176-6-7
C3	H-150-150-9-14	B3	H-190-109-5-8
C4	H-150-150-7-10	B4	H-346-176-6-7
M1	H-190-99-6.5-7	B5	H-140-114-5-6
M2	H-110-75-5-7	B6	L-300-30-9
M3	H-700-300-14-24	B7	H-476-199-9-14
M4	H-490-300-12-20	B8	H-400-100-11-17
M5	H-400-150-11-17	B9	H-190-99-6.5-7
M6	H-300-150-6.5-7	B10	L-200-30-7.5
M7	H-396-197-7-11	B11	H-396-197-7-11
M8	H-300-150-6.5-7	B12	L-150-75-6.5
M9	H-346-176-6-7	B13	
M10	H-190-109-5-8	B14	
M11	H-476-199-9-14	B15	H-346-176-6-7
M12	H-400-100-11-17	B16	H-396-197-7-11
M13	H-426-190-5-11	B17	
M14	H-150-75-6.5-7	B18	H-426-190-5-11
M15	H-100-100-6-6	B19	
M16	L-200-30-7.5	B20	
M17	L-150-75-6.5	B21	
M18	H-110-75-5-7	B22	

FORM NO. 1

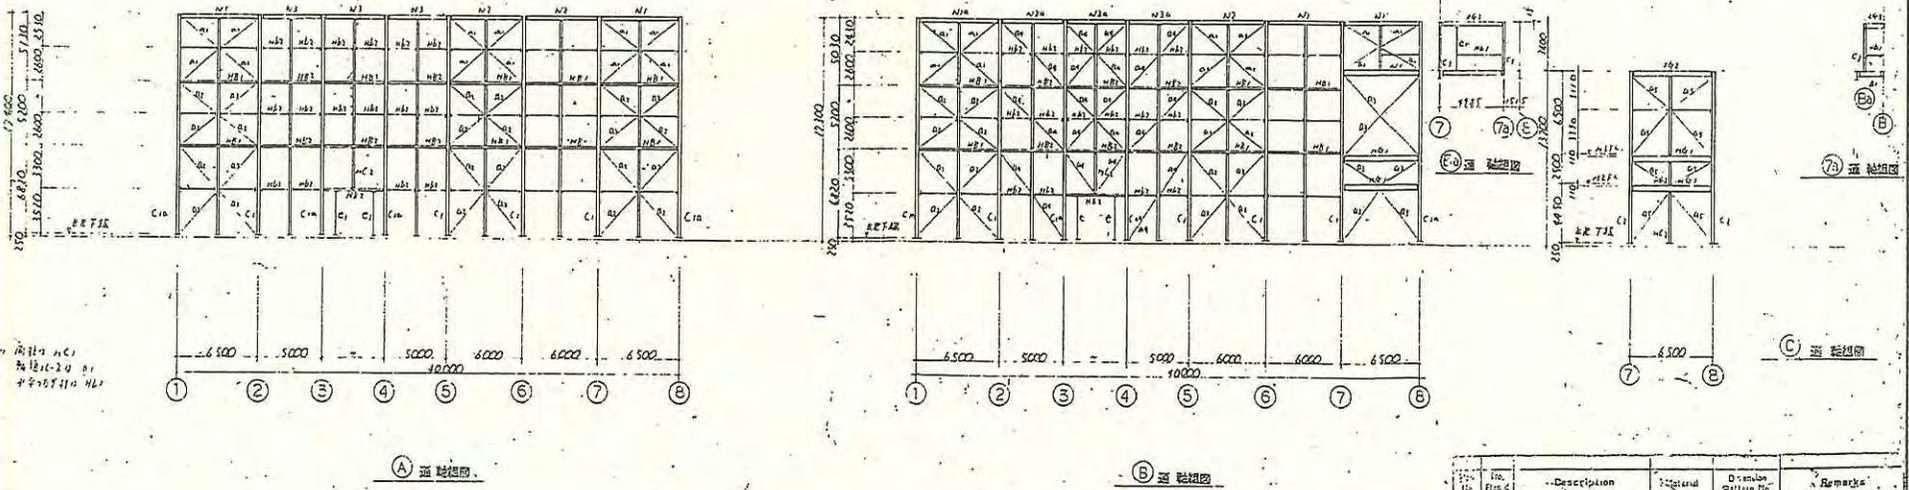
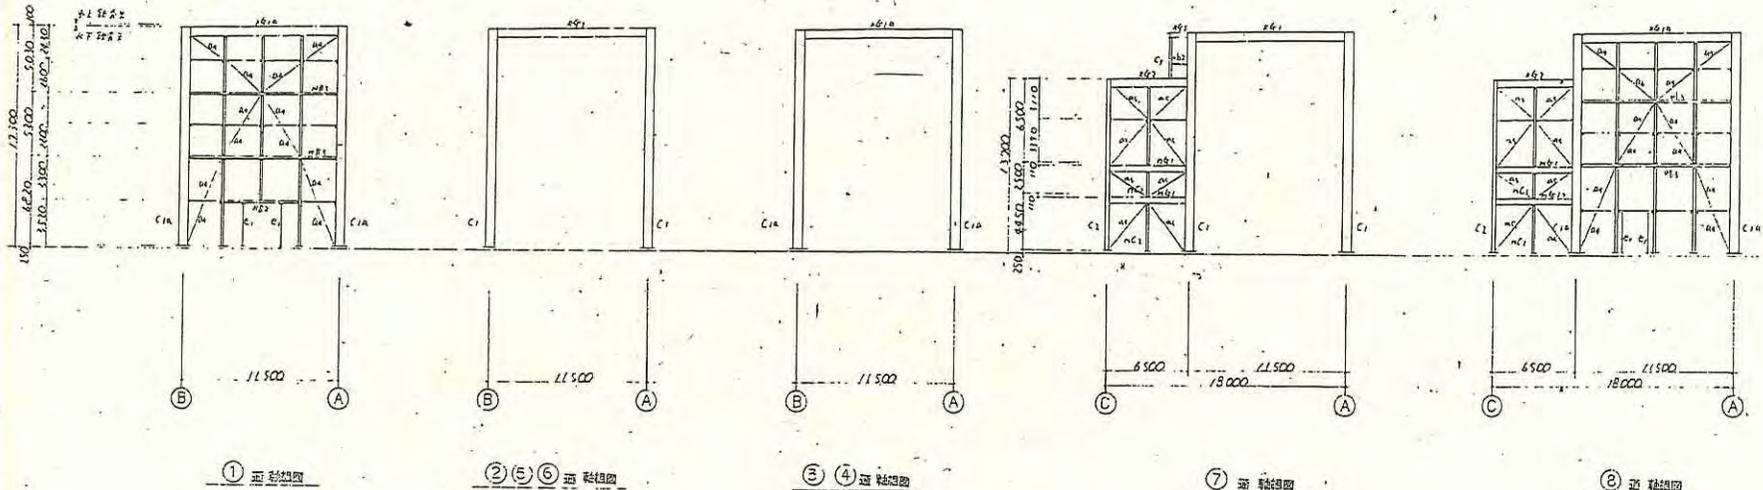


1. 材料 M 1 114 H C 1
2. " " 114 H C 1
3. " " 114 H C 1


No.	Description	Material	Quantity	Remarks
FLAKTFABRIKEN
FP-115712

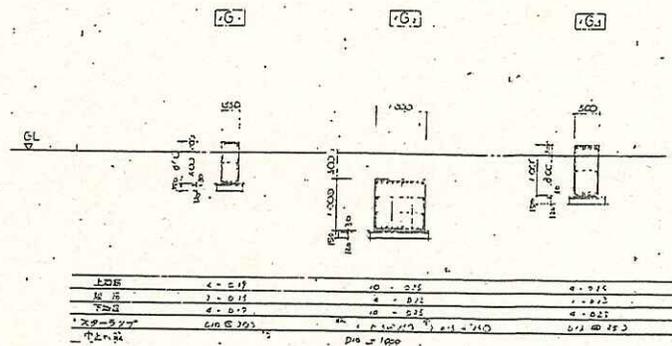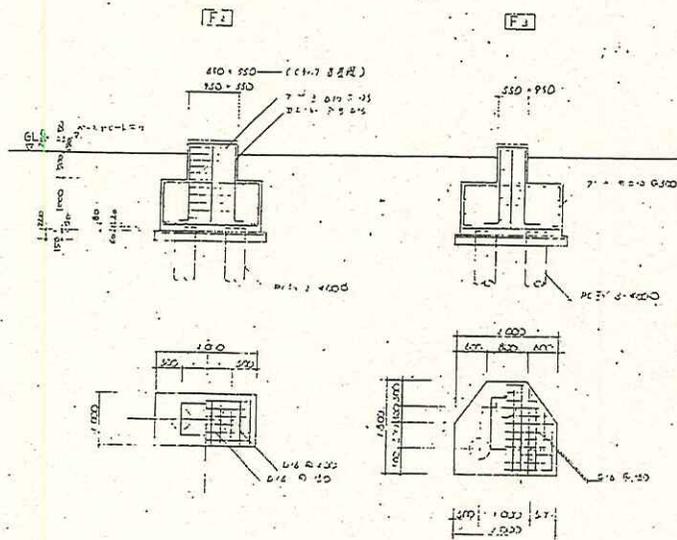

図面番号

図面番号

J国技師登録番号 22377号
石川 尚

注記事項					
1. 本図は、					

Field No.	Description	Material	Dim./Part No.	Remarks
1				
2				
3				
4				
5				

千代田市役所
北谷津留理工公署防犯施設設置工事
有会次収受工事
竣工図

GADELIUS