




蔵 B  
宝暦7年(1757年)築造の蔵



蔵 A

弘化3年(1846年)築造の蔵

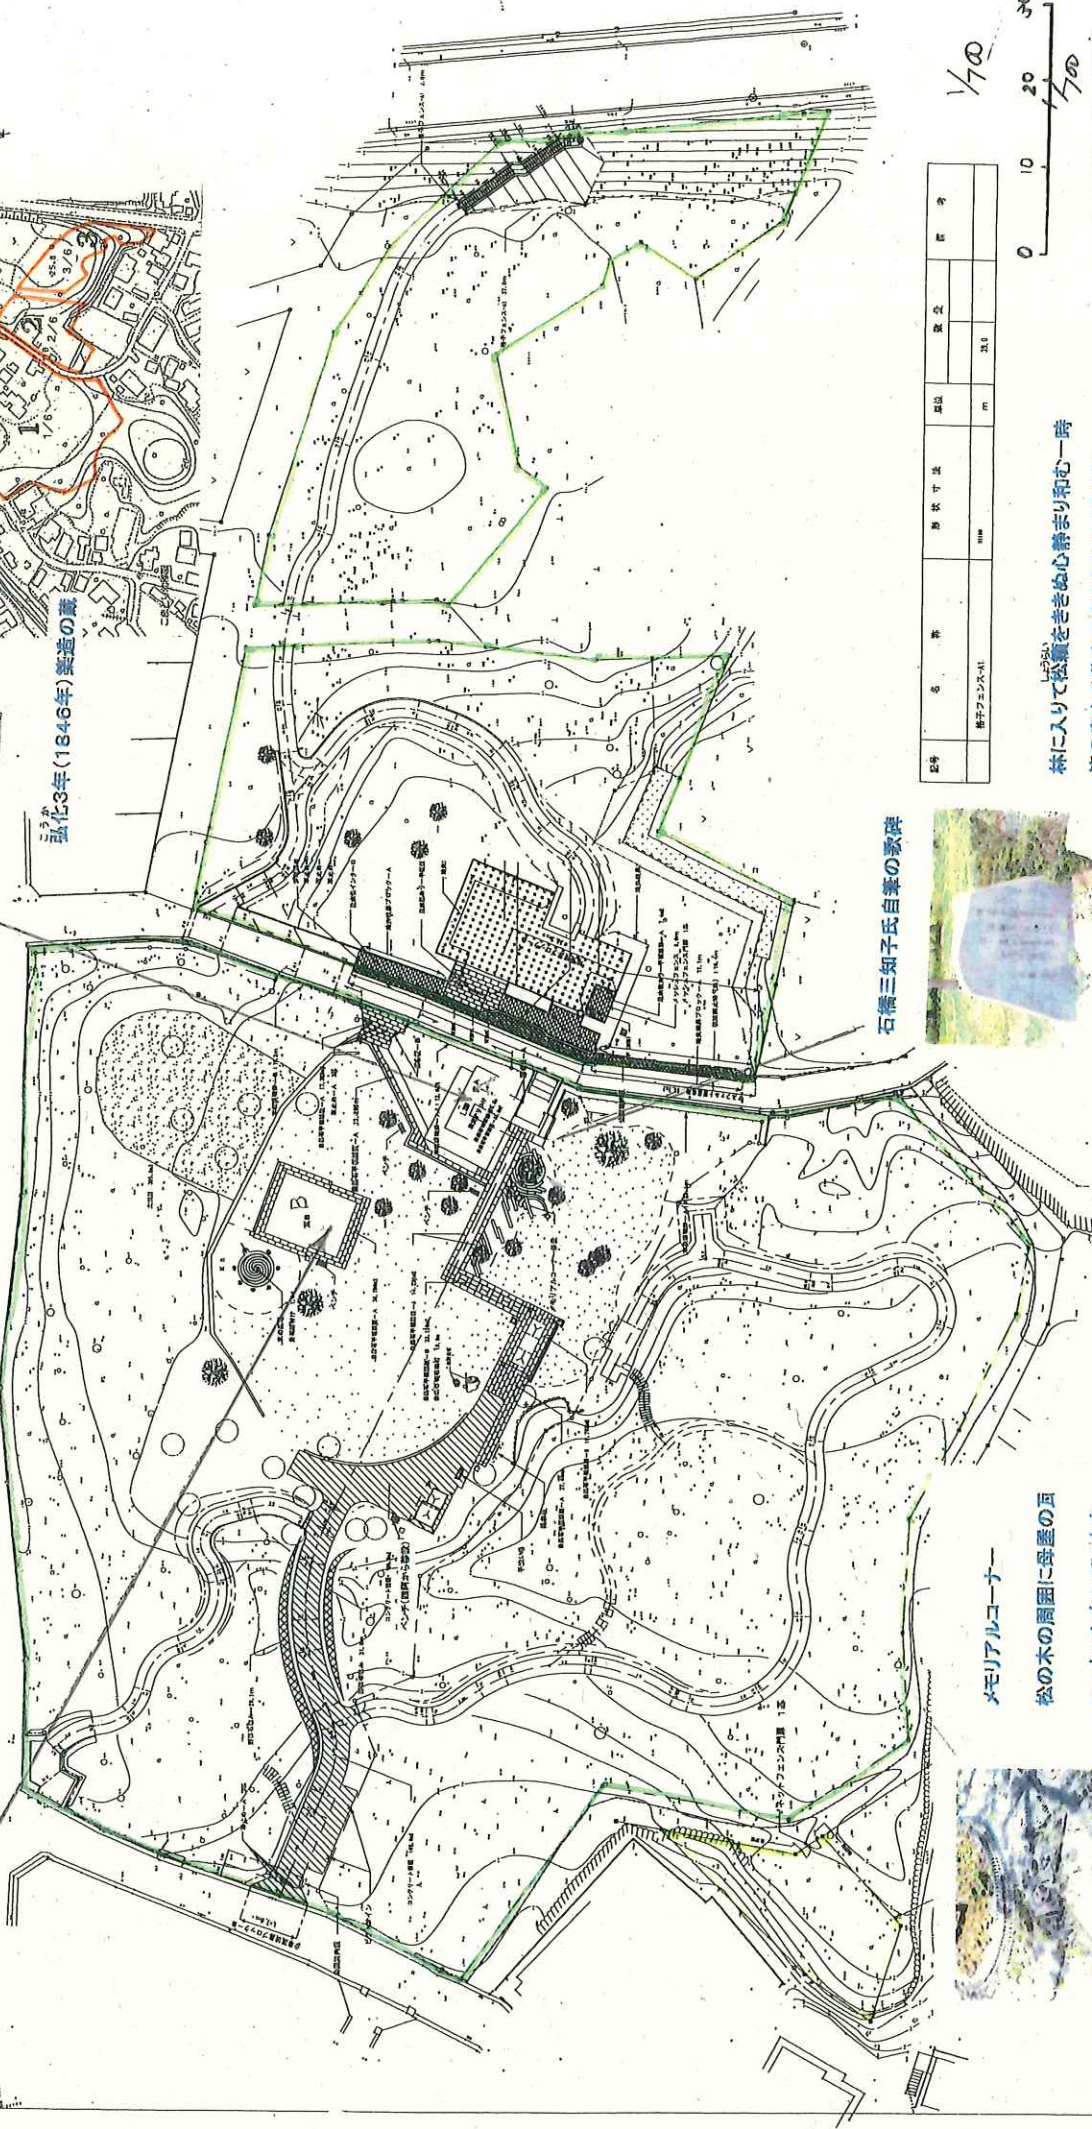





石橋三知子氏自筆の歌碑



メモリアルコーナー

松の木の周囲に母屋の瓦  
コーナーになっています

林に入りて松籟をきぬ心静まり和む一時  
昔の森よ千葉市の森よみどりよ永遠に

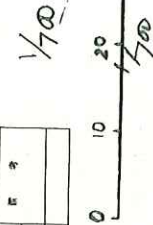

完成図


石橋記念公園

蘇我

03近 1 中央

066 宮崎町611 他

H21.04.22

13,417 13,417 施設移管

1948.6.38 1948.6