


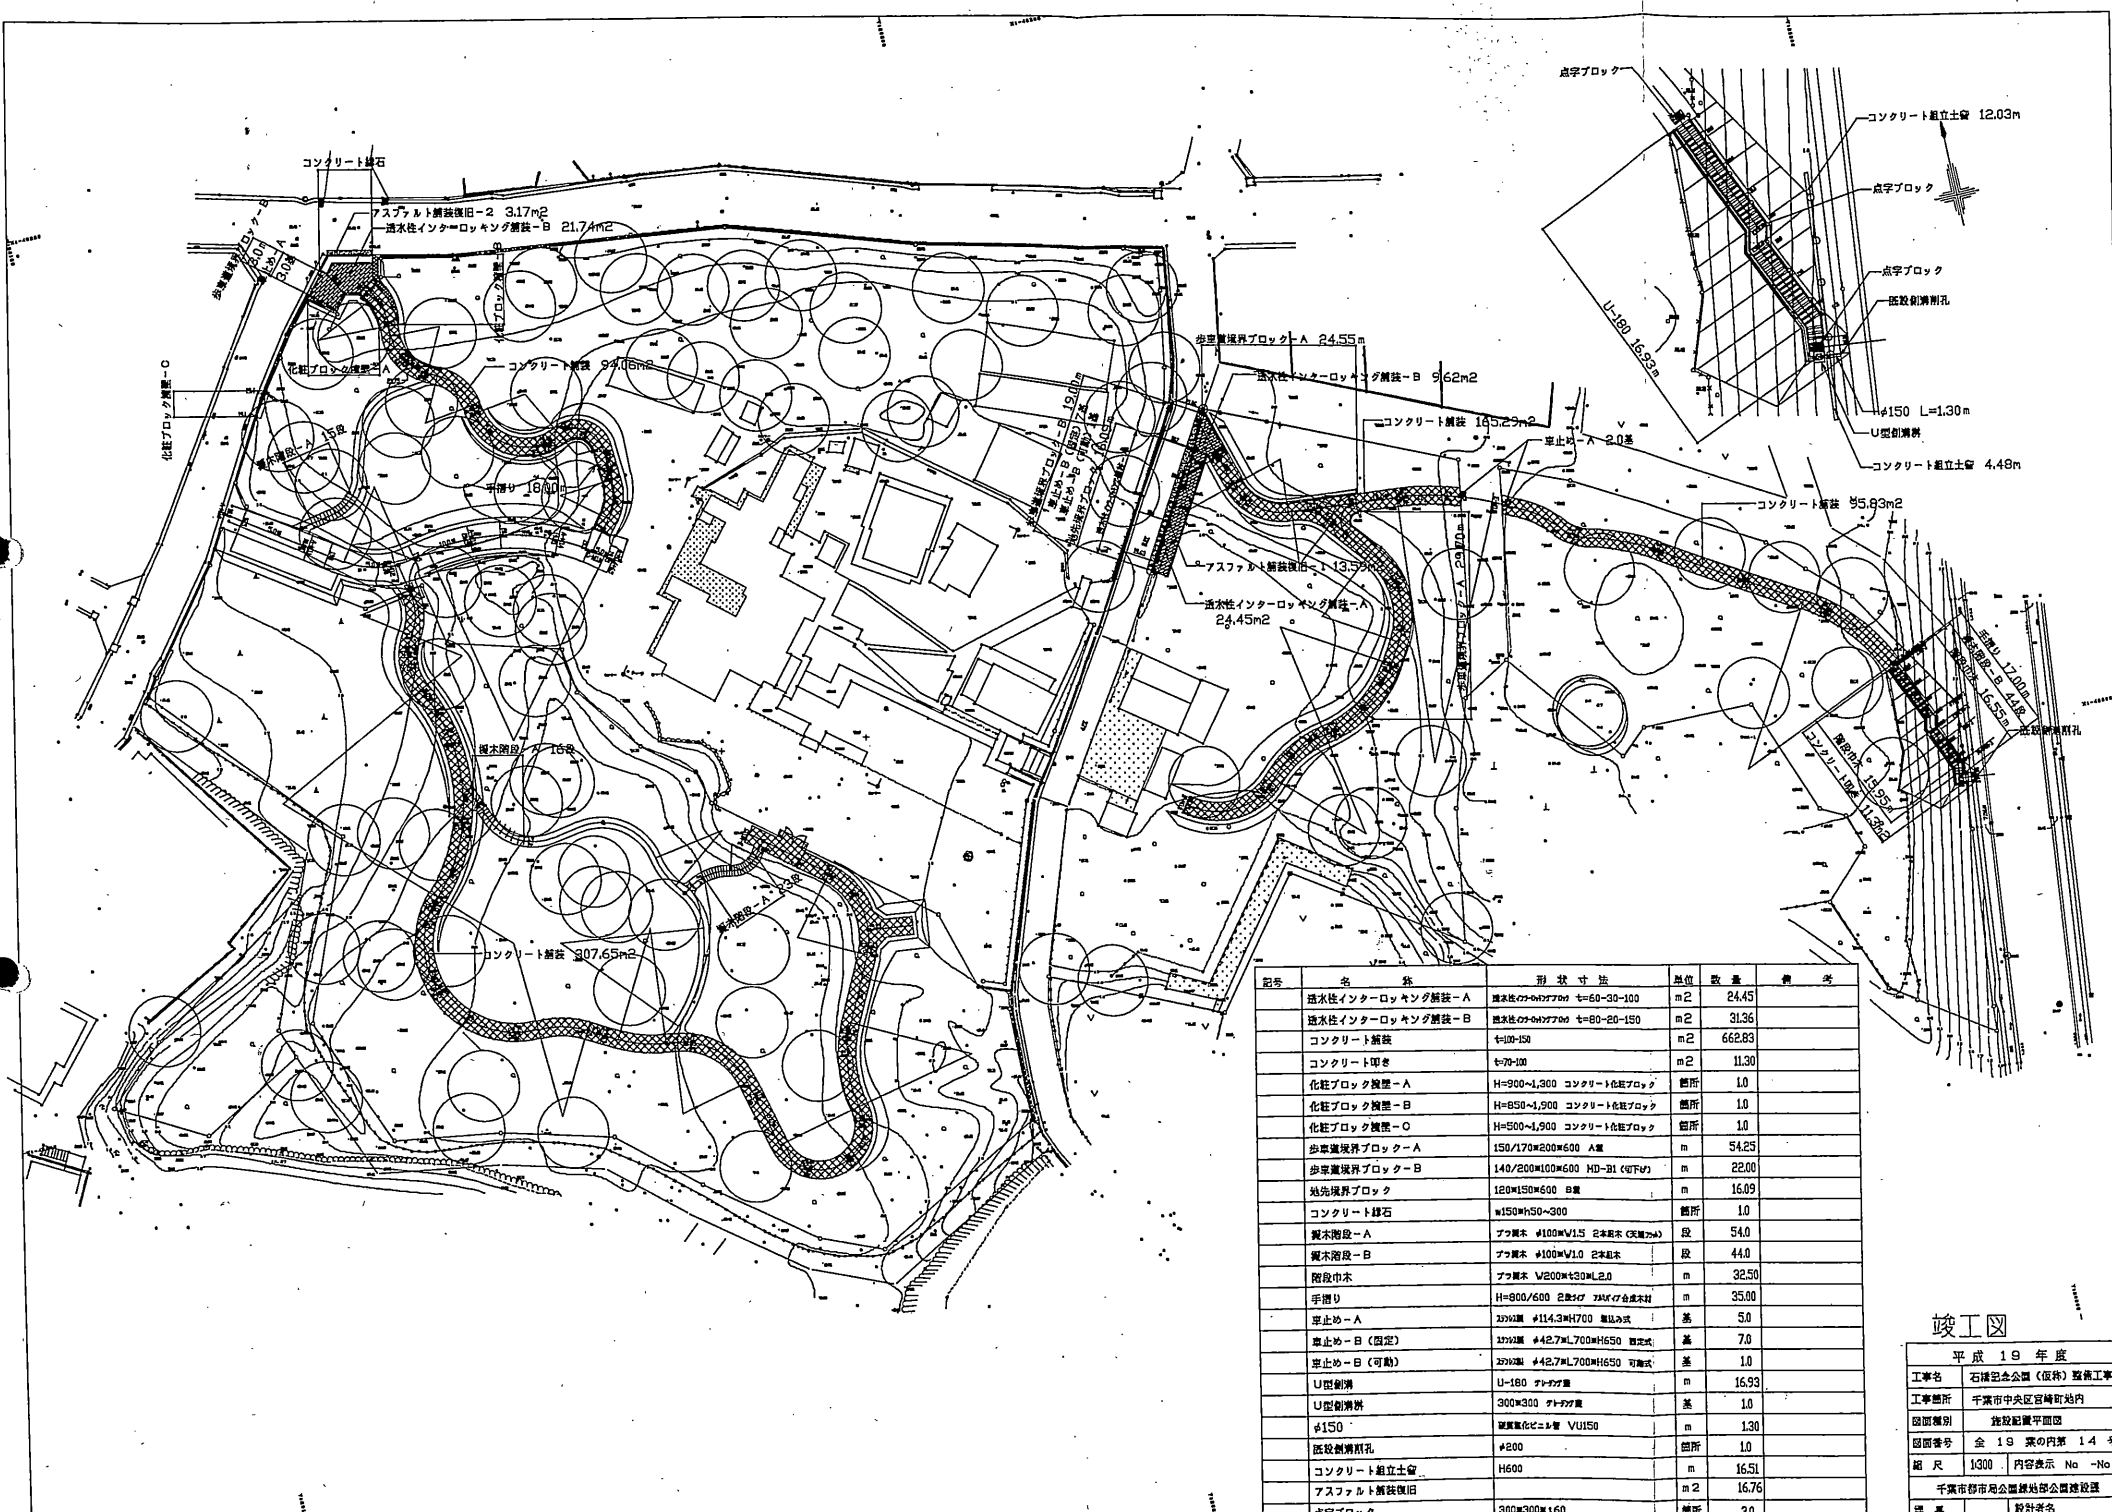

記号	名 称	形 状 寸 法	単位	数 量	備 考
	透水性インターロッキング舗装-A	標準版 600×600×60mm 7=60-30-100	m ²	24.43	
	透水性インターロッキング舗装-B	標準版 600×600×60mm 7=80-20-150	m ²	31.36	
	コンクリート舗装	4×100-150	m ²	662.83	
	コンクリート叩き	6×70-100	m ²	11.30	
	化粧ブロック設置-A	H=900~1,300 コンクリート化粧ブロック	箇所	1.0	
	化粧ブロック設置-B	H=850~1,500 コンクリート化粧ブロック	箇所	1.0	
	化粧ブロック設置-C	H=500~1,500 コンクリート化粧ブロック	箇所	1.0	
	歩道境界ブロック-A	150/170×200×600 A型	m	54.25	
	歩道境界ブロック-B	140/200×100×600 HD-31 (可動)	m	22.00	
	地先境界ブロック	120×150×600 B型	m	16.09	
	コンクリート縁石	150×150×300	箇所	1.0	
	U型側溝	U-180 グリッド型	m	16.93	
	U型側溝	300×300 グリッド型	基	1.0	
	φ150	縦断面 150×150	m	1.30	
	既設側溝閉孔	φ200	箇所	1.0	
	コンクリート縦立土留	H600	m	16.51	
	アスファルト舗装復旧		m ²	16.76	
	点字ブロック	300×300×160	箇所	3.0	

竣工図	
平成 19 年度	
工事箇所	千葉市中央区宮崎町地内
図面番号	施設配置平面図
図面番号	全 19 葉の内第 14 号
縮 尺	1/300 内容表示 No-No
千葉市都市局公園緑地部公園建設課	
設 計 者	設計者名